


ZESTAWIENIE POMIESZCZEN PIWNICY			
NR	NAZWA POKOJU	ROZKŁADANIE	PŁ. [m <sup>2</sup> ]
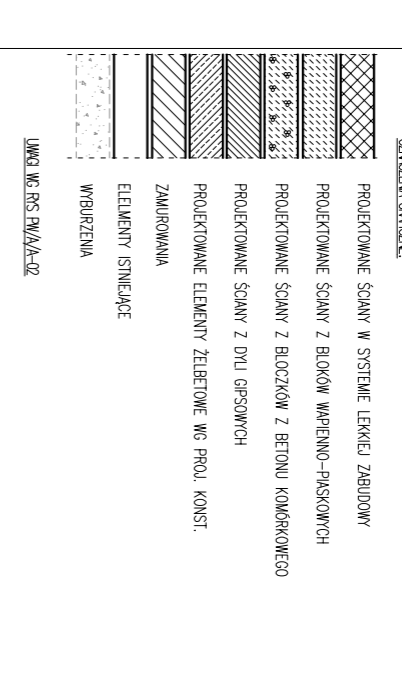**RZUT PIWNICY skala 1:100**

Projekt:  
 DOKUMENTACJA POWYKONAWCZA PRZEBUDOWY  
 BUDYNKU BIUROWEGO G-330 ZLOKALIZOWANEGO  
 W GDYNI PRZY UL. CZECHOSŁOWACKIEJ 3  
 Działka nr 67/1, KM 111

Investor:  
 POMORSKA SPECJALNA STREFA EKONOMICZNA SP. Z O.O.  
 UL. WIAJOSZANIAW 9  
 81-700 Sopot

Generujący Projektant:  
**KENTON**  
 80-755 Gdańsk, ul. Sotomina 5/48, tel. +48 58 3051174  
 biuro@kenton.pl

Projektant:  
 mgr inż. arch. Rafał Biskupiec  
 mgr inż. arch. Ewa Kahlen  
 mgr inż. arch. Michał Kahlen  
 mgr inż. Piotr Pichla

Skala: 1:100  
 Data: 12/2012  
 Nr. terenu: DP/AA-01