



- LEGENDA:**
- ☐ Ręczny ostrzegacz pożarowy
 - ☐ Optyczna czujka dymu
 - ☐ Optyczna czujka dymu z wyzwalaczem zadaniami
 - ☐ Czujka temperaturowa
 - ☐ moduł wejścia wyjścia
 - ☐ centrala instalacji SAP
 - ☐ kłapa pożarowa z silownikiem
 - ☐ centrala zamykania ogniotwórczych drzwi
 - ☐ przycisk testowania/zwolnienia elektromagnesów
 - ☐ przycisk odciążenia
 - ☐ tygiel 24V NO
 - ☐ silownik drzwi przyciskowych
 - ☐ zasłona buforowa 230/24V
 - ☐ Głośnik sufitowy, do wzbudzenia 6w
 - ☐ Głośnik nasadkowy, nasadkowy 6w (max. 9w)
 - ☐ Słownik 6-201

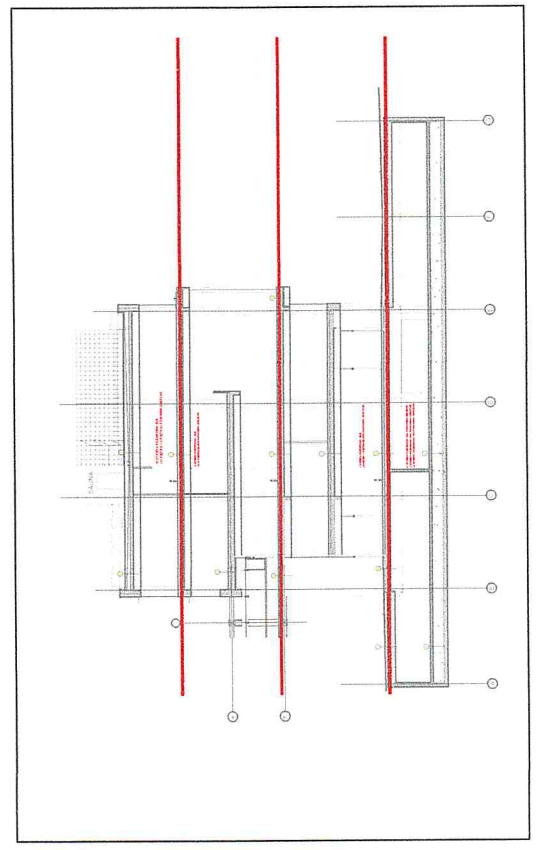

GDAŃSKI PARK NAUKOWO-TECHNOLOGICZNY
 ETAP III - BUDYNEK A I B
 ul. 3 Lipy 3 Gdansk

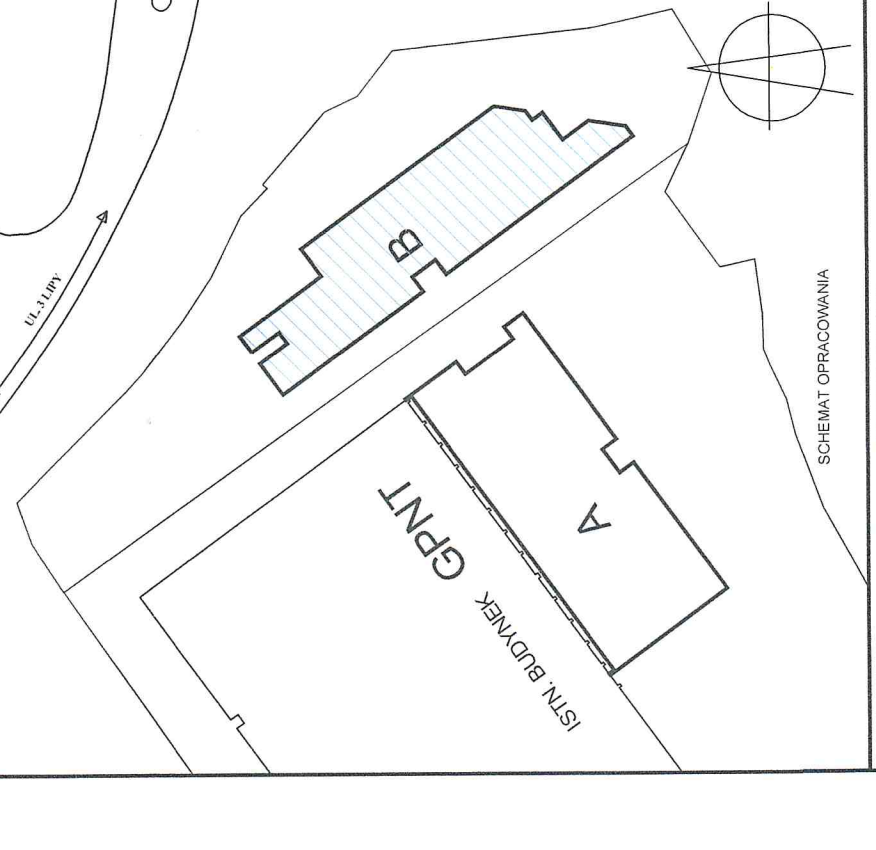
PROJEKT POWYKONAWCZY ELEKTRYCZNY

Prace wykonane w ramach projektu:
 Nazwa obiektu: BUDYNEK B
 Nazwa zadania: Plan rozszereżenia instalacji ESD, SAP i naprawy instalacji

Projektant: GRN
 Wykonawca: GRN
 Stadium: 6-3-21

Data: 2021.03.16
 Skala: 1:100
 Numer rysunku: 111-03
 Zawartość: 6-3-21

WYKONAWCA: GRN
