


- LEGENDA:**
- ☐ Rezerwa ostrzegawcza pożarowy
 - ☐ Opyczna czujka dymu
 - ☐ Opyczna czujka dymu ze wskaźnikiem zadziałania
 - ☐ Czujka temperaturowa
 - ☐ moduł wejścia/wyjścia
 - ☐ centrala instalacji SAP
 - ☐ kłapa pożarowa z silownikiem
 - ☐ centrala zambonię ogniosyich
 - ☐ trzymak elektromagnetyczny drzwi
 - ☐ przycisk testowania/zwinięcia elektromagnesów
 - ☐ przycisk odczytania
 - ☐ ryłki 24V NO
 - ☐ silownik drzwi przymykowych
 - ☐ zasilacz batonowy 230/24V
 - ☐ Głównik sufitowy, do wbudowania 6w
 - ☐ Głównik naścienny, na sufitowy 6w (max.9w)

PRZECIWOZŁAMOWA



GDANSKI PARK NAUKOWO-TECHNOLOGICZNY
 ETAP III - BUDYNKI A I B
 ul. 3 Lipy 3 Gdańsk

GDANSKI PARK NAUKOWO-TECHNOLOGICZNY
 ul. Władysława IV 9, 81-703 Sopot
 tel.: +48 58 555 97 00, fax: +48 58 555 97 11
 www.gpn.pl

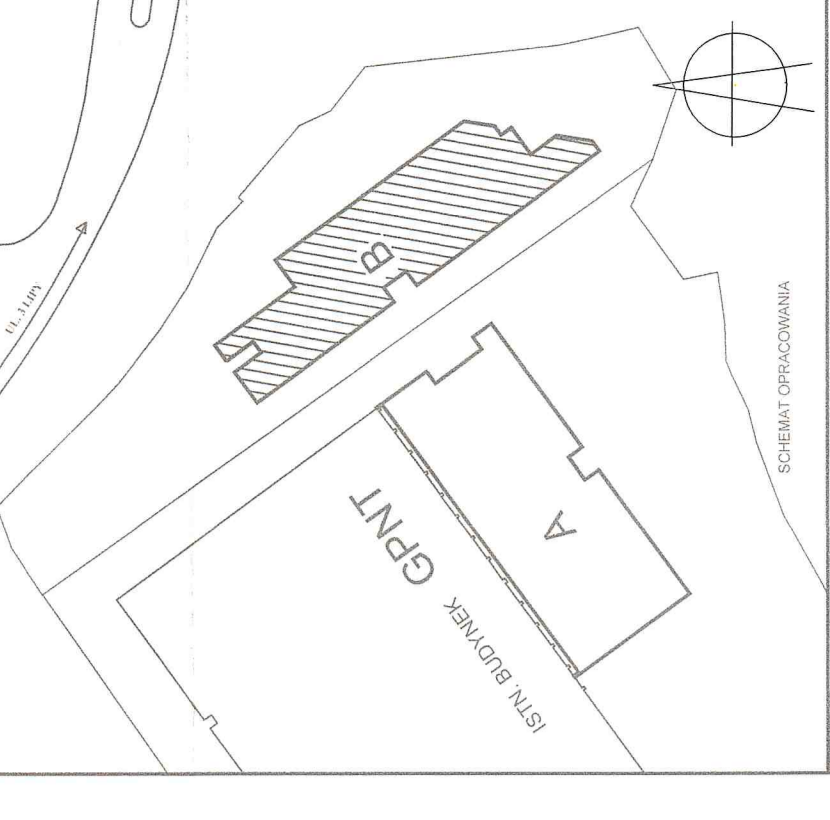

GEIS
 ul. W. Reja 23/15, 81-672 Sopot
 tel.: +48 58 551 33 93, fax: +48 58 556 08 48
 www.geis.pl

PROJEKT POWYKONAWCZY ELEKTRYCZNA

Imię i nazwisko, nr uprawnień	Podpis	Data	Strona 25

BUDYNEK B
 Projekt: GDANSKI PARK NAUKOWO-TECHNOLOGICZNY
 ETAP III - BUDYNKI A I B

Nazwa rysunku: GPNT III GEI TL B 5 | 6.3-26 | - | PW

DOKUMENTACJA POWYKONAWCZA

KIP
