


GDANSKI PARK NAUKOWO-TECHNOLOGICZNY
ETAP III - BUDYNKI A I B
ul. 3 Lipcy 3 Gdańsk

PROJEKTOWA
ul. Władysława IV 9, 81-710 Sopot
tel.: +48 58 559 70 00, fax.: +48 58 559 71 11
strona.gdga.pl

GEN
ul. M. Reja 13/15, 81-674 Sopot
tel.: +48 58 551 33 93, fax.: +48 58 555 06 48
www.gdga.pl

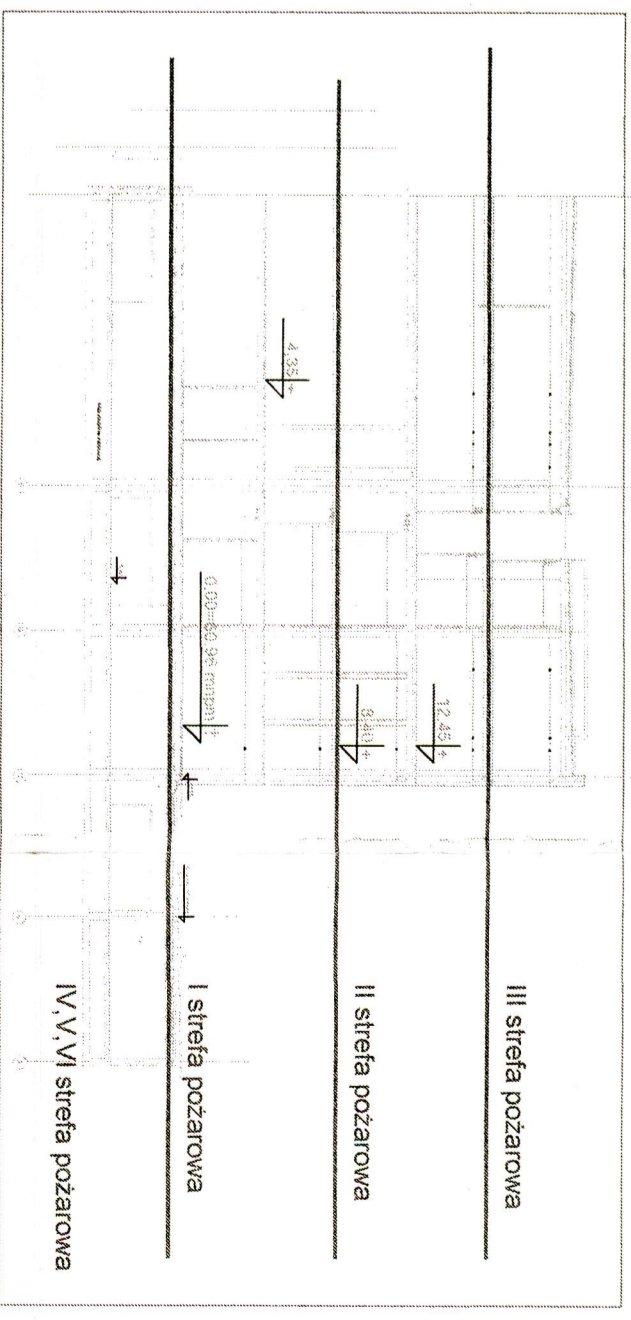

Struktura				
Plan	III stieża pożarowa			
Plan	II stieża pożarowa			
Plan	I stieża pożarowa			
Plan	IV-VI stieża pożarowa			

PROJEKT POWYKONAWCZY ELEKTRYCZNA


Skład: **GDANSKI PARK NAUKOWO-TECHNOLOGICZNY**
ETAP III - BUDYNKI A I B

Nazwa rysunku: Plan instalacji elektrycznej piętra wydzieleni

Legenda: - poziom I piętra

GPNT III | GEL | E | A | 1 | 51-233 | - | PW