




LEGENDA



STYL BUDYNEK GPNT

Dokumentacja powykonawcza

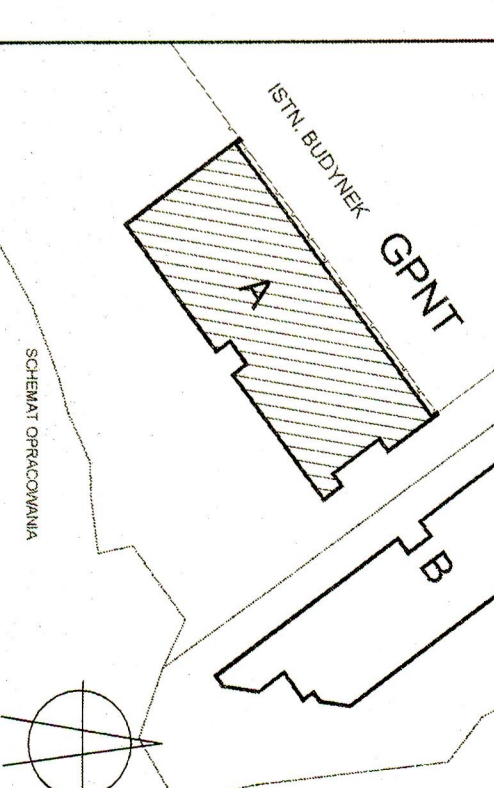

BUDYNEK A I B		
PROJEKT POWYKONAWCZY ELEKTRYCZNA		
Stadium	Brana	
PROJEKT POWYKONAWCZY	ELEKTRYCZNA	
Imię i Nazwisko, nr uprawnień	Profil	Data
...
Projektant	Data	
...	...	
Operowanie	Data	
...	...	
Wspierak	Data	
...	...	
Wskaznik		
E-241		
Wskaznik		
E-241		

GPNT III | GEL E A A -1 241 - PW