






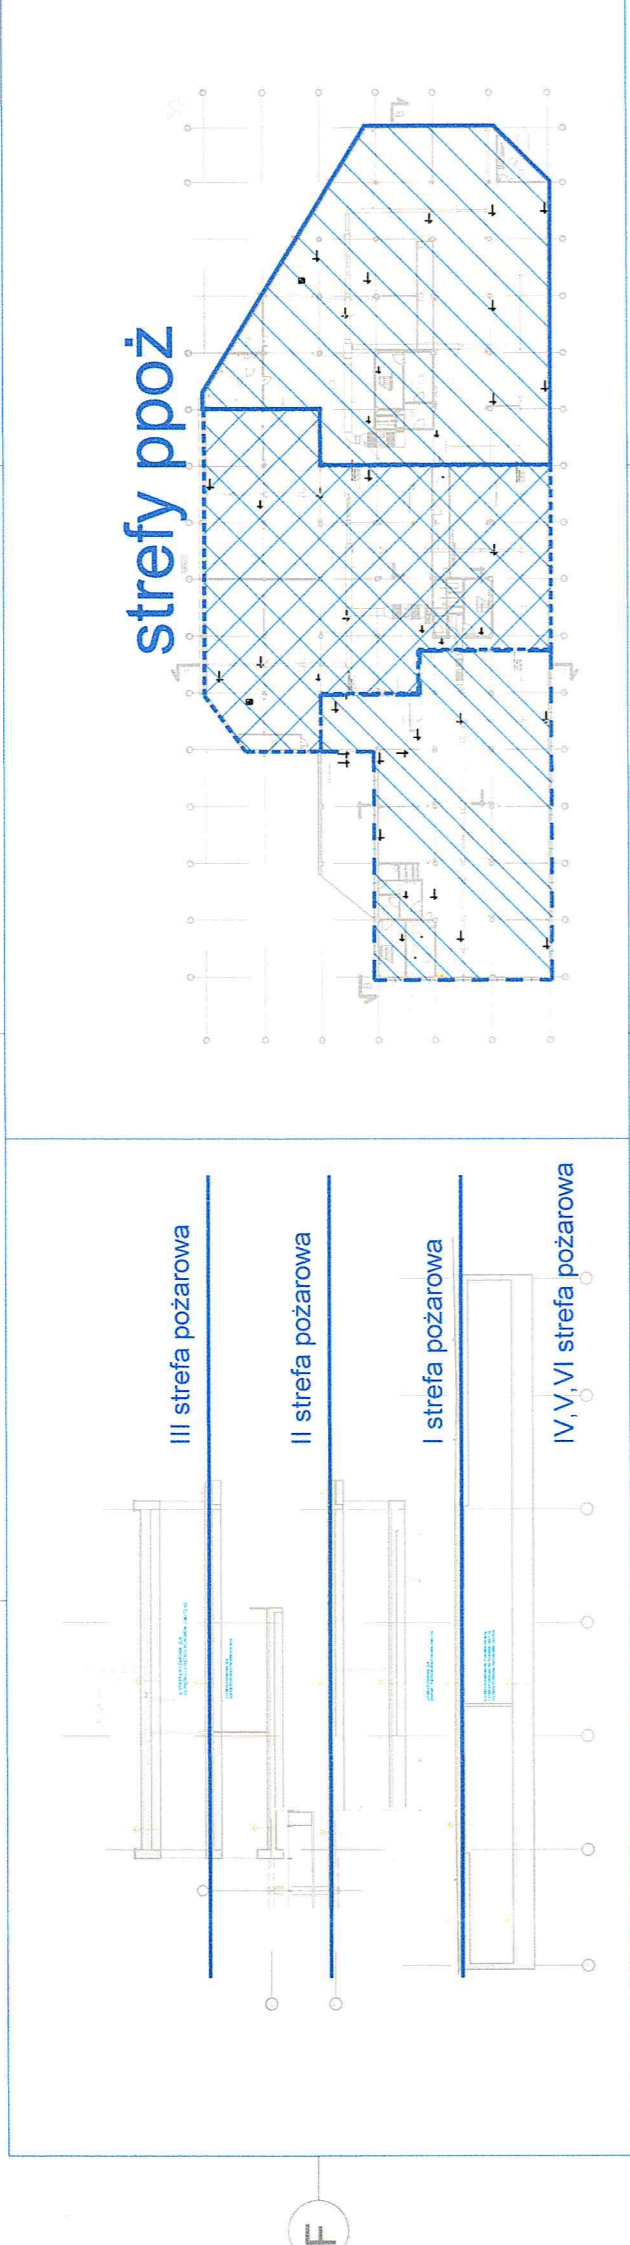
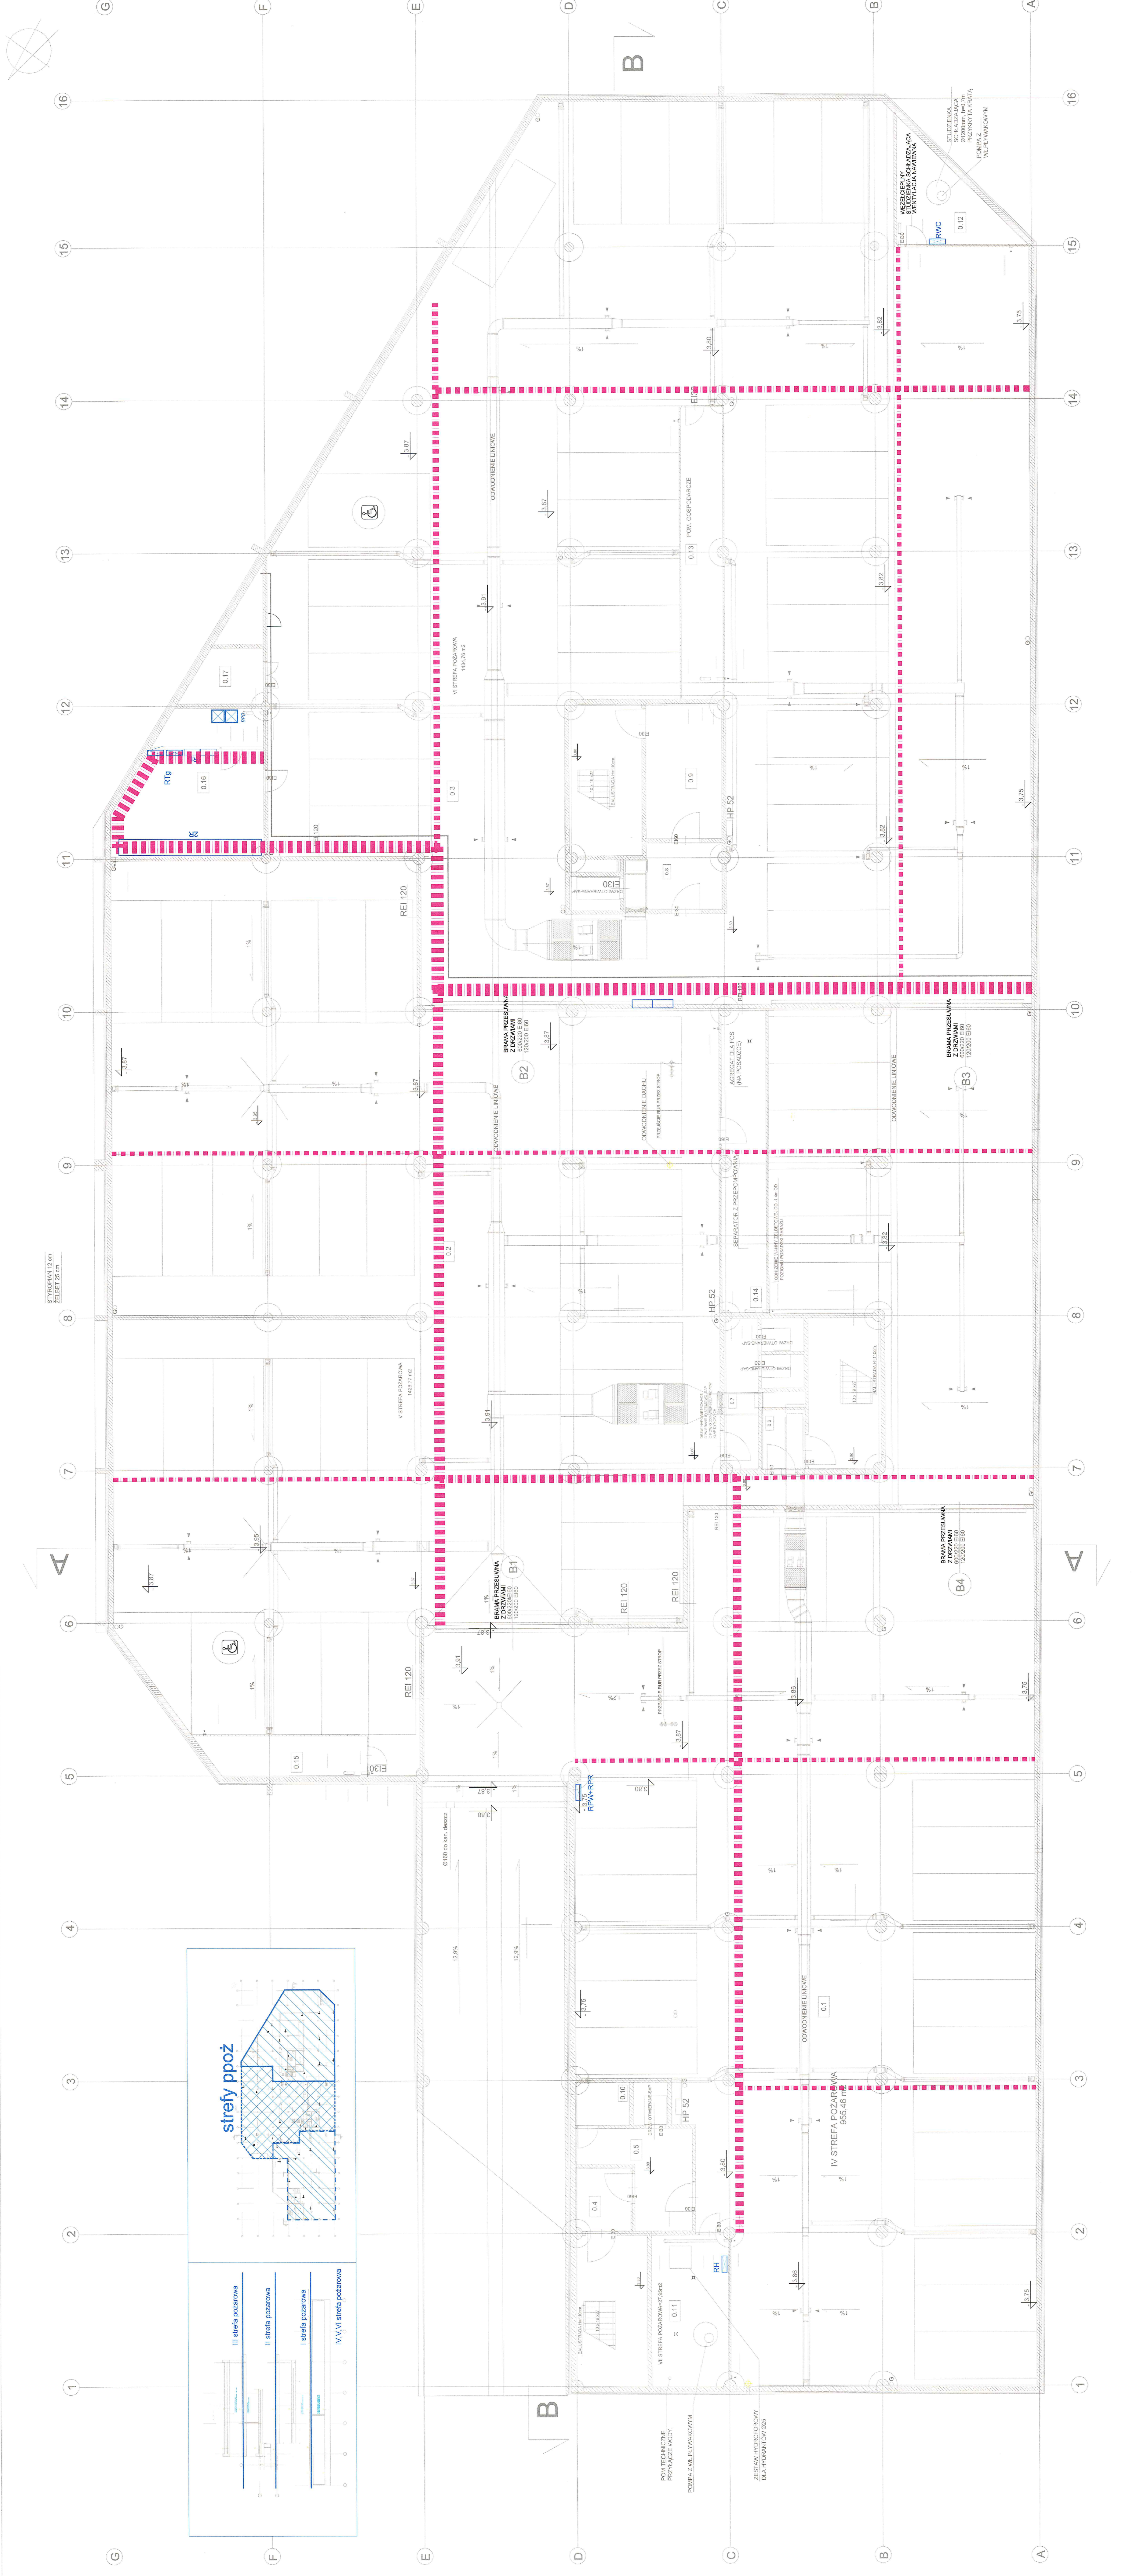



-  Koryto kablowe K600
-  Koryto kablowe K500
-  Koryto kablowe K400
-  Koryto kablowe K300
-  Koryto kablowe K200
-  Koryto kablowe K100
-  Trasa kabla SN 15kV



**GDANSKI PARK NAUKOWO-TECHNOLOGICZNY**  
ETAP III - BUDYNKI A I B  



**GEL**  
PROJEKT POWYKONAWCZY ELEKTRYCZNA


Skala: 1:100


**BUDYNEK B**

Projekt: **GDANSKI PARK NAUKOWO-TECHNOLOGICZNY**  
ETAP III - BUDYNKI A I B

Nazwa rysunku: Plan WZJ i osi koryt kablowych - poziom parter

GPNT III GEL E B I - 1 5-4-25 I - PW