



ELEWACJA PD-ZACH
skala 1:200



ELEWACJA PN-WSCH
skala 1:200

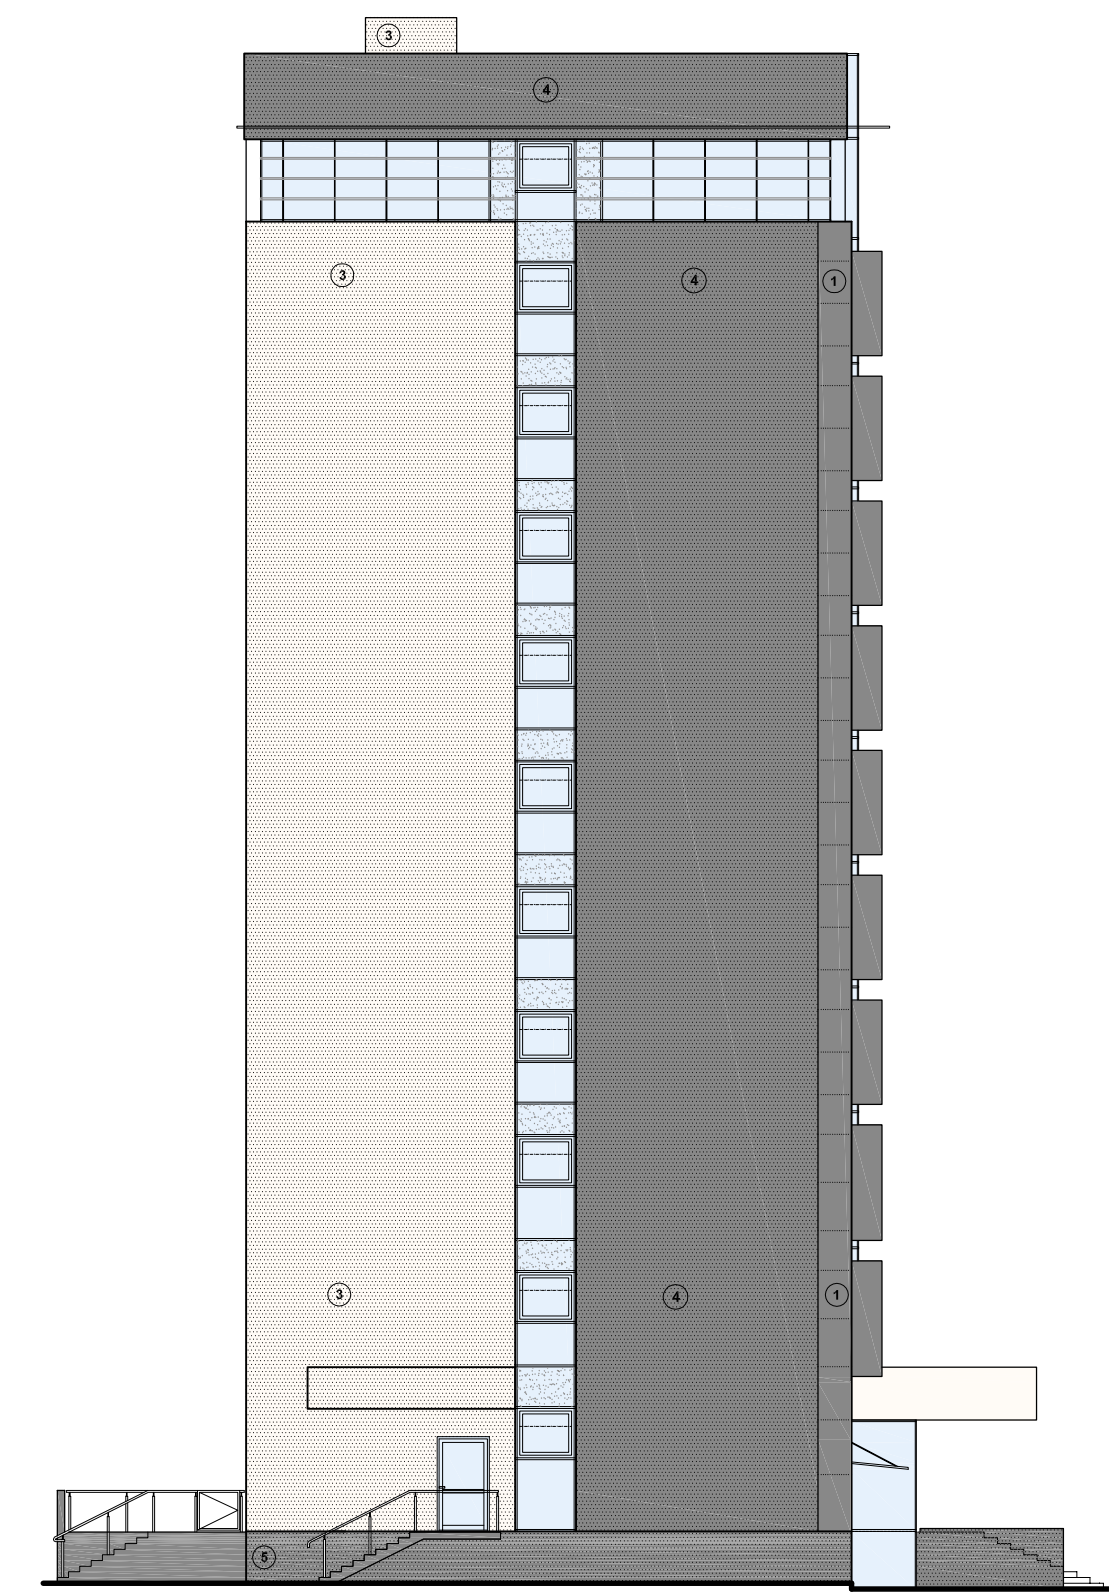

ELEWACJA PN-ZACH
skala 1:200

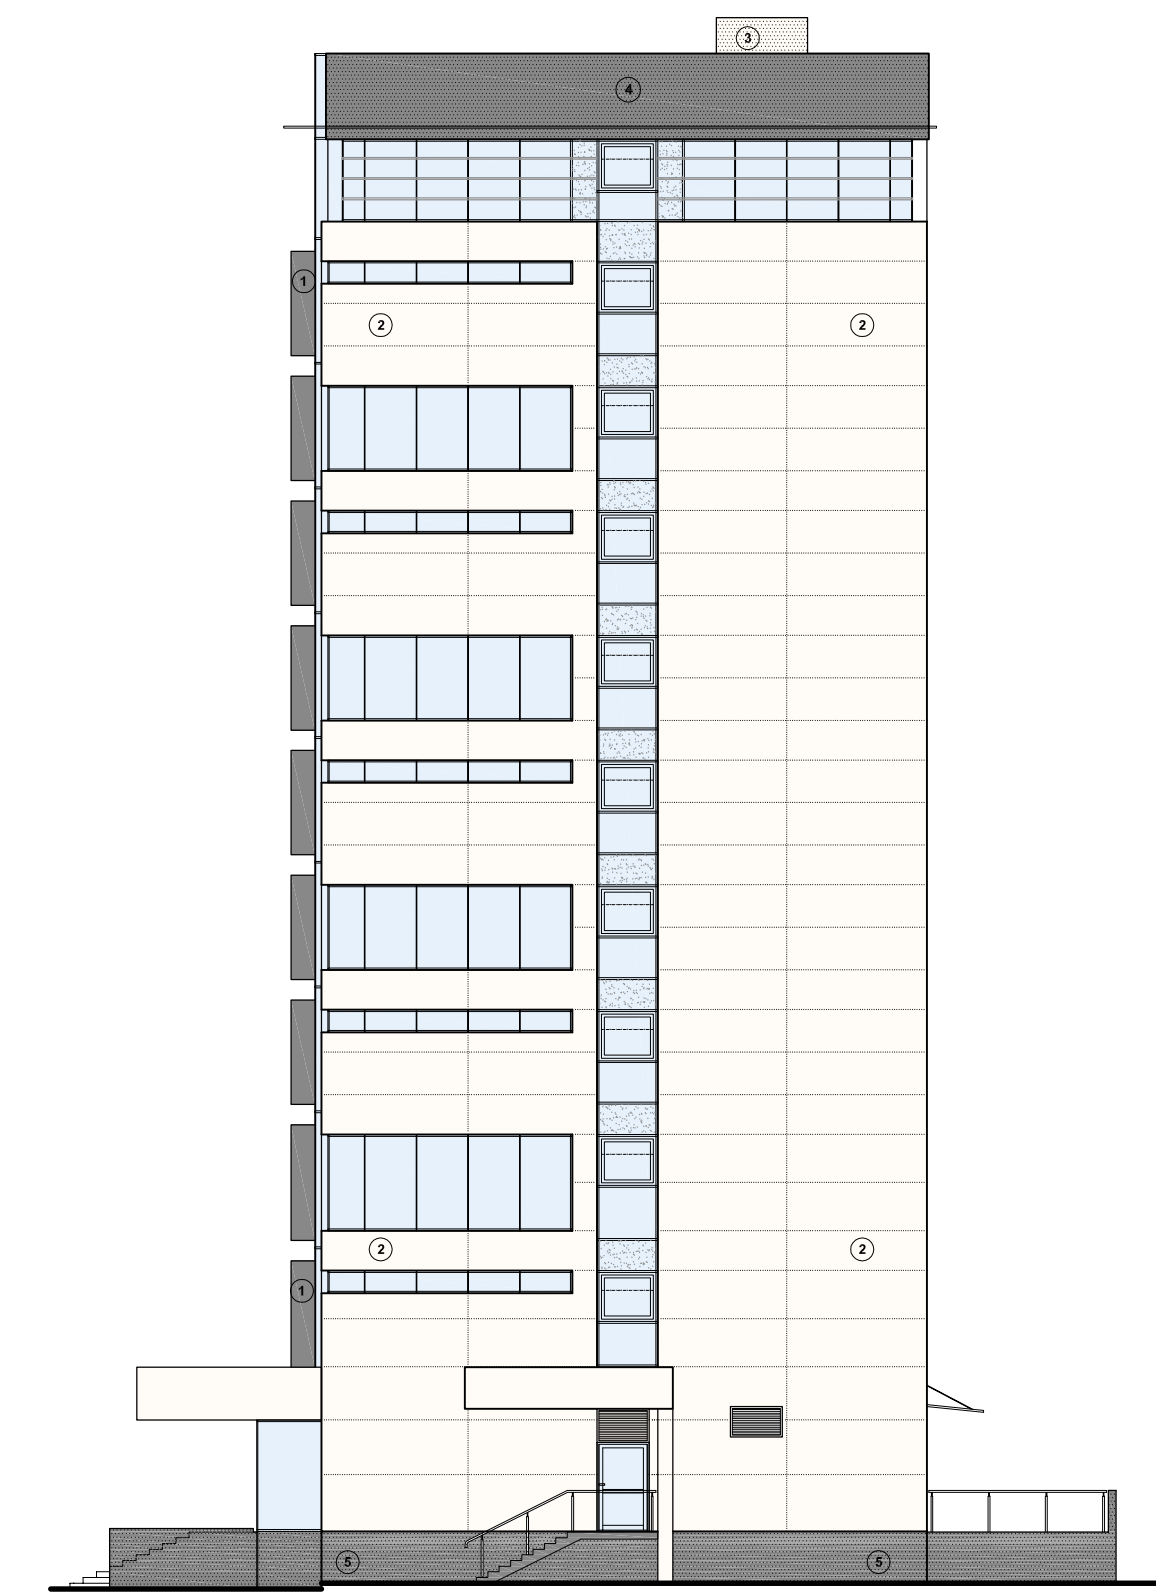

ELEWACJA PD-WSCH
skala 1:200

- LEGENDA KOLORÓW:**
- 1 PANELE ALUMINIOWE NP. REINOBOND DEEP GRAY-MATT GLOSS LUB ROMANOWAŁNE
 - 2 PANELE ALUMINIOWE NP. REINOBOND PURE WHITE-MATT GLOSS LUB ROMANOWAŁNE
 - 3 SYSTEM LEXO MOKRY - WIS D WG. CAPAROL METALIT
 - 4 SYSTEM LEXO MOKRY - JURA S WG. CAPAROL 3D PLUS
 - 5 SYSTEM LEXO MOKRY COLOZORY

KOLORYSTYKA ELEWACJI
skala 1:200

Projekt:
DOKUMENTACJA POWYKONAWCZA PRZEBUDOWY BUDYNKU BIUROWEGO G-330 ZLOKALIZOWANEGO W GDYNI PRZY UL. CZECHOSŁOWACKIEJ 3
Działka nr 67/1, KM 111

Inwestor :
POMORSKA SPECJALNA STREFA EKONOMICZNA SP. Z O.O.
ul. WŁADYSŁAWA IV 9
81-703 SOPOT

Generalny Projektant
KENTON
80-755 Gdańsk, ul.Szafarnia 5/46, tel. +48 58 3051174.
biuro@kenton.pl

PROJEKTANT	Nr upr.	Podpis
mgr inż. arch. Rafał Ickiewicz	BI-P0KK/07/2003	
WERYFIKOWAŁ		
mgr inż. arch. Ewa Kuhnert	35/G4/02	
KIEROWNIK BUDOWY		
mgr inż. Piotr Plichta	5678/G4/93	

RYSUNEK		BRANŻA
KOLORYSTYKA ELEWACJI		ARCH.
SKALA:	DATA	NR ZLECENIA
1:200	12/2012	
		NR
		DP/A/Ba-04

KENTON