

DOKUMENTACJA POWYKONAWCZA


mgr inż. Tomasz Glapiak
Uprawnienia budowlane do kierowania
robotami budowlanymi bez ograniczeń
w specjalności instalacyjnej w zakresie sieci,
instalacji i urządzeń cieplnych, wentylacyjnych,
gazowych, wodociagowych i kanalizacyjnych.
Nr. ewid. WAM/0126/OWOS/08

WENTOKLIMAT
Jacek Jankowski
tel. 87 610 86 40
19-300 Elk. ul. Tęczywa 7
NIP 848-160-51-51 REGON 280597311

SANITARIATY OGÓLNE GPNT

nowa numeracja pomieszczeń	istniejąca numeracja GPNT
01.01	
01.02	2.45b
01.03	
01.04	
01.05	
01.06	2.45c
01.07	
01.08	
01.09	2.45b
01.10	
01.11	2.45a
01.12	2.45b

Projekt klimatyzacji i skroplin wybranych biur sieci apteki Gemini zloz. na I piętrze bud. C Gdanskiego Parku Naukowo-Technologicznego pod adresem ul. Trzy Lipy 3 80-172 Gdansk	
Temat:	
Branża: sanitarna	Faza: Projekt techniczny
Sieć aptek Gemini Inwestor: Al. Grunwaldzka 411 (bud. Aurum Biurowca Alchemi), 80-309 Gdansk	
Projektował: mgr inż. Kamil Tryk nr upr. POM/0057/POOS/12	
uprawnienia do projektowania bez ograniczeń w specjalności instalacyjnej w zakresie sieci, instalacji i urządzeń cieplnych, wentylacyjnych, gazowych, wodociagowych i kanalizacyjnych	
Sprawdził: mgr inż. Paweł Lesman nr upr. POM/0056/POOS/10	
uprawnienia do projektowania bez ograniczeń w specjalności instalacyjnej w zakresie sieci, instalacji i urządzeń cieplnych, wentylacyjnych, gazowych, wodociagowych i kanalizacyjnych	
Opracował: mgr inż. Paweł Dziemiańczyk	
Data: 02/2020	Skala: 1:100
Nr rysunku: 1	

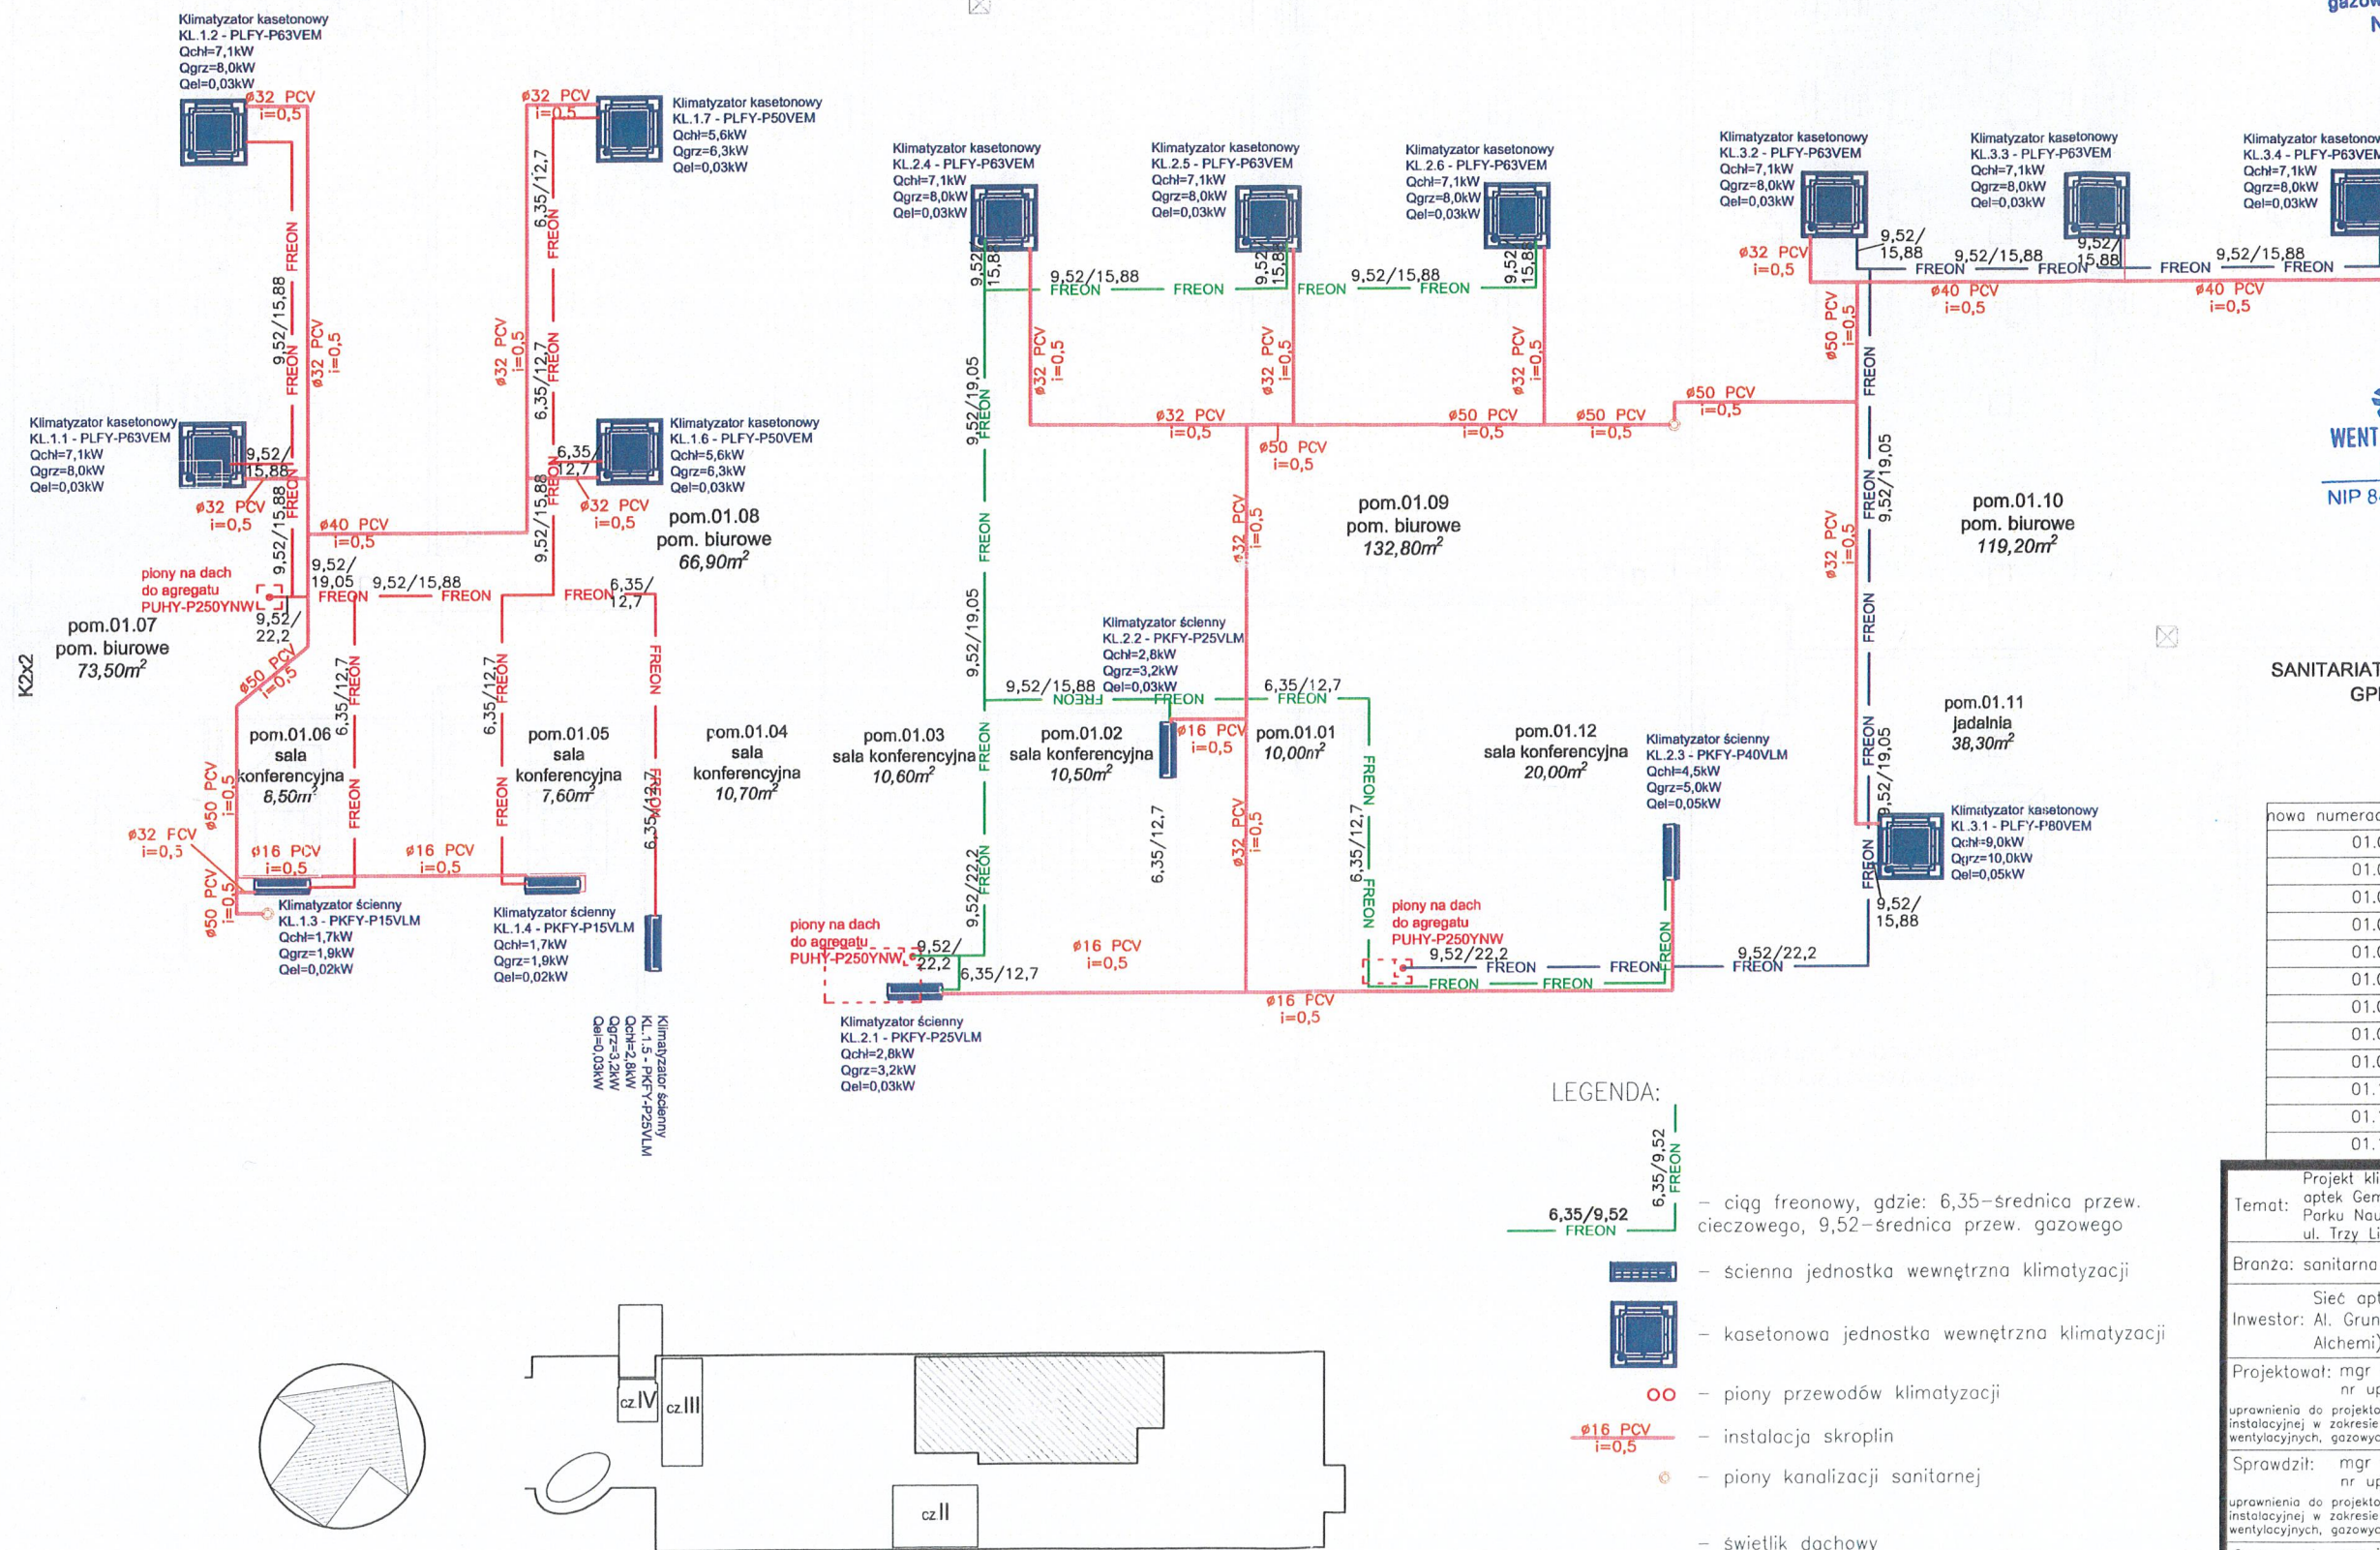

ZESTAWIENIE URZĄDZEŃ WENTYLACYJNYCH I KLIMATYZACYJNYCH

- 1. Adres obiektu/budowy:** Apteka "GEMINI" - GPNT, ul. Trzy Lipy 3 w Gdańsku
- 2. Zamawiający:** Apteka Gemini Hutter Sp. z o.o. , ul.Harcerska 10 ; 84-202 Wejherowo
- 3. Wykonawca:** WENTOKLIMAT - Elk
- 4. Data uruchomienia/regulacji:** 30.06.2020r.

INSTALACJA WENTYLACJI MECHANICZNEJ:

1. modernizacja instalacji - urządzenia istniejące GPNT w Gdańsku

INSTALACJA KLIMATYZACJI:

NR POMIESZCZENIA	TYP URZĄDZENIA	NUMER SERYJNY	RODZAJ CZYNNIKA ILOŚĆ CZYNNIKA W INSTALACJI
IT, KADRY, BHP, HR POM. 03.01, 04.01	- JEDNOSTKA ZEWNĘTRZNA PUHY-P200YNM-A.TH - 1 szt	97P01298	R410A 4,0 kg
	- JEDNOSTKA WEWNĘTRZNA PLFY-P40VFM-E1.TH - 1 szt	98M06341	
	- JEDNOSTKA WEWNĘTRZNA PLFY-P40VFM-E1.TH - 1 szt	98M06082	
	- JEDNOSTKA WEWNĘTRZNA PLFY-P32VFM-E1.TH - 1 szt	9YM14177	
	- JEDNOSTKA WEWNĘTRZNA PKFY-P40VLM - 1 szt	98M07542	

KLIMATYZACJA - WENTYLACJA - TECHNIKA GRZEWcza

19-300 Elk, ul. Tęczowa 7, tel./fax 87 610 86 40
kom. 501 045 546, e-mail: biuro@wentoklimat.pl
www.wentoklimat.pl



WENTOKLIMAT
KLIMATYZACJA WENTYLACJA TECHNIKA GRZEWICZA

NR POMIESZCZENIA	TYP URZĄDZENIA	NUMER SERYJNY	RODZAJ CZYNNIKA ILOŚĆ CZYNNIKA W INSTALACJI
IT POM. 02.01, 02.02, 02.03, 02.04	- JEDNOSTKA ZEWNĘTRZNA PUMY-SP140YKMR1 - 1 szt	98P01006	R410A 8,30 kg
	- JEDNOSTKA WEWNĘTRZNA PLFY-P32VFM-E1.TH - 1 szt	9YM14201	
	- JEDNOSTKA WEWNĘTRZNA PLFY-P15VFM-E1.TH - 1 szt	98M10148	
	- JEDNOSTKA WEWNĘTRZNA PLFY-P32VFM-E1.TH - 1 szt	9YM14200	
	- JEDNOSTKA WEWNĘTRZNA PLFY-P40VFM-E1.TH - 1 szt	98M06349	
	- JEDNOSTKA WEWNĘTRZNA PLFY-P32VFM-E1.TH - 1 szt	9YM14179	

NR POMIESZCZENIA	TYP URZĄDZENIA	NUMER SERYJNY	RODZAJ CZYNNIKA ILOŚĆ CZYNNIKA W INSTALAC.
BOK POM. 01.09	- JEDNOSTKA ZEWNĘTRZNA PUHY-SP250YNW-A.TH - 1 szt	9YP02936	R410A 11,00 kg
	- JEDNOSTKA WEWNĘTRZNA PLFY-P63VFM-E1.TH - 1 szt	0A00042	
	- JEDNOSTKA WEWNĘTRZNA PLFY-P63VFM-E1.TH - 1 szt	0A00043	
	- JEDNOSTKA WEWNĘTRZNA PLFY-P63VFM-E1.TH - 1 szt	0A00041	

KLIMATYZACJA - WENTYLACJA - TECHNIKA GRZEWICZA

19-300 Elk, ul. Tęczowa 7, tel./fax 87 610 86 40
kom. 501 045 546, e-mail: biuro@wentoklimat.pl
www.wentoklimat.pl



WENTOKLIMAT
KLIMATYZACJA WENTYLACJA TECHNIKA GRZEWcza

NR POMIESZCZENIA	TYP URZĄDZENIA	NUMER SERYJNY	RODZAJ CZYNNIKA ILOŚĆ CZYNNIKA W INSTALACJI
IT, FARMACJA POM. 01.07, 01.08	- JEDNOSTKA ZEWNĘTRZNA PUHY-P250YNW-A.TH - 1 szt	9ZP03263	R410A 12,00 kg
	- JEDNOSTKA WEWNĘTRZNA PLFY-P50VFM-E1.TH - 1 szt	9J02952	
	- JEDNOSTKA WEWNĘTRZNA PLFY-P50VFM-E1.TH - 1 szt	9M04085	
	- JEDNOSTKA WEWNĘTRZNA PLFY-P63VFM-E1.TH - 1 szt	9L04828	
	- JEDNOSTKA WEWNĘTRZNA PLFY-P63VFM-E1.TH - 1 szt	9L04856	

NR POMIESZCZENIA	TYP URZĄDZENIA	NUMER SERYJNY	RODZAJ CZYNNIKA ILOŚĆ CZYNNIKA W INSTALACJI
BOK POM. 01.10, 01.11	- JEDNOSTKA ZEWNĘTRZNA PUHY-P250YNW-A.TH - 1 szt	9ZP03262	R410A 11,80 kg
	- JEDNOSTKA WEWNĘTRZNA PLFY-P63VEM-E1.TH - 1 szt	0A00040	
	- JEDNOSTKA WEWNĘTRZNA PLFY-P63VEM-E1.TH - 1 szt	9L04829	
	- JEDNOSTKA WEWNĘTRZNA PLFY-P63VEM-E1.TH - 1 szt	0A00044	
	- JEDNOSTKA WEWNĘTRZNA PLFY-P80VEM-E1.TH - 1 szt	9M03232	

KLIMATYZACJA - WENTYLACJA - TECHNIKA GRZEWcza

19-300 Etłk, ul. Tęczowa 7, tel./fax 87 610 86 40
kom. 501 045 546, e-mail: biuro@wentoklimat.pl
www.wentoklimat.pl