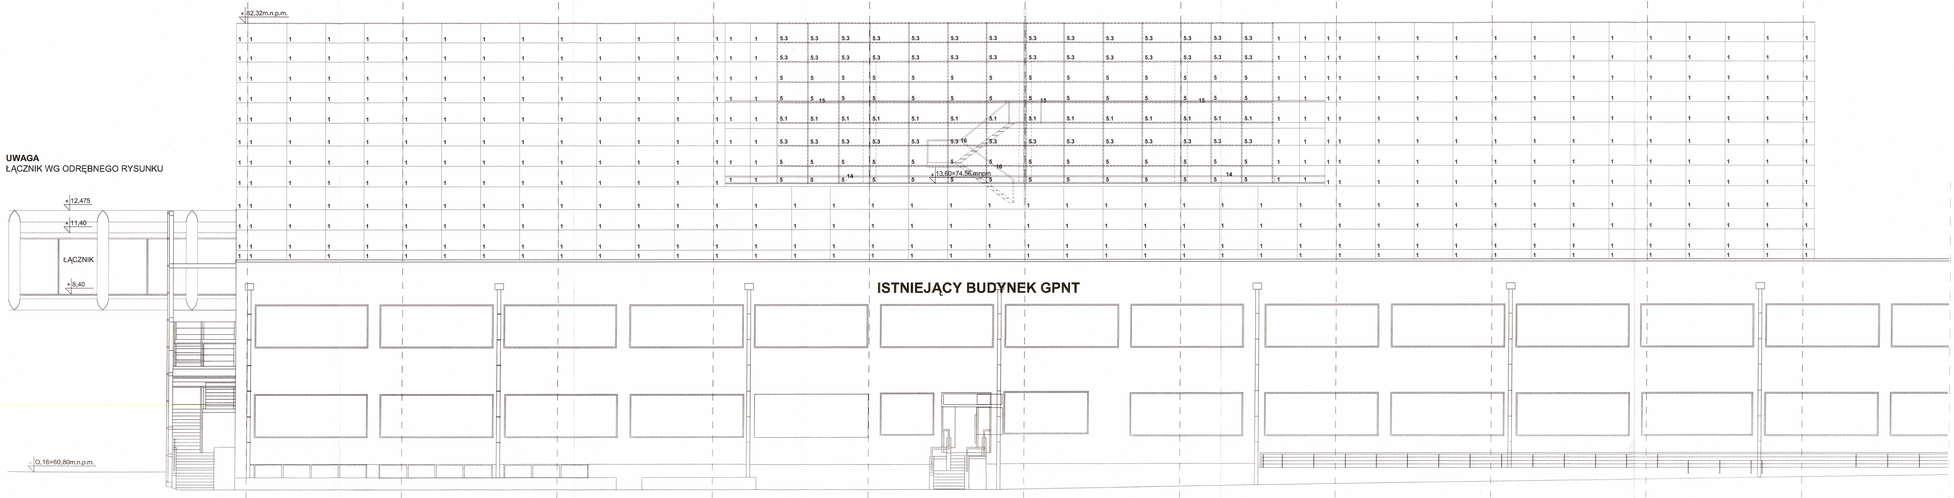

UWAGA
ŁĄCZNIK WG ODRĘBNEGO RYSUNKU

OZNACZENIA ELEMENTÓW ELEWACYJNYCH

1 PANELE ELEWACYJNE Z PŁYTY WARSTWOWEJ NRO TYPU ALUCOBOND W KOLORZE SZARYM RAL 7037

5 SZKŁO W SYSTEMIE SEMISTRUKTURALNYM WG WYTYCZNYCH APROBATY TECHNICZNEJ ELEMENTY PRZEZIERNE
6 STOPRAY VISION 50 /18Ar/ 6 TVG FLOAT
Ug = 1,1W/m2K [EN673]
Rw (C;Ctr) = 32(-2,-4) dB Ra2=28dB

5.1 SZKŁO W SYSTEMIE SEMISTRUKTURALNYM WG WYTYCZNYCH APROBATY TECHNICZNEJ ELEMENTY PRZEZIERNE
6 STOPRAY VISION 50 /16Ar/ 44.2
Ug = 1,1W/m2K [EN673]
Rw (C;Ctr) = 37(-1,-3) dB Ra2=34dB

5.2 SZKŁO W SYSTEMIE SEMISTRUKTURALNYM WG WYTYCZNYCH APROBATY TECHNICZNEJ ELEMENTY PRZEZIERNE
6 ESG STOPRAY VISION 50 /16Ar/ 44.2
Ug = 1,1W/m2K [EN673]
Rw (C;Ctr) = 37(-1,-3) dB Ra2=34dB

14 BALUSTRADA TARASU WEWNĘTRZNEGO STAL NIERDZEWNA

15 BALUSTRADA KŁADKI ZEWNĘTRZNEJ
KOLOR SZARY RAL 7037

16 BALUSTRADA SCHODÓW PRZY KŁADCE ZEW.
KOLKOR SZARY RAL 7037

UWAGA

PROPONOWANE ROZWIĄZANIE SZKŁO FIRMY AGC GRUB. 6mm LUB RÓWNORZĘDNE

W PROJ. KONSTR. PRZYJĘTO SYS. BHP MOCOWANY NA DACHU , DO PRAC NA ELEWACJI

ESG - SZKLO HARTOWANE
LT - TRANSMISJA ŚWIATŁA WG EN 410
LR - ODBICIE ŚWIATŁA EN 410
EA - ABSORPCJA ENERGII EN 410
SF - CAŁKOWITA TRANMISJA ENERGII EN 410
U - WSPÓŁCZYNNIK PRZENIKANIA CIEPŁA WG EN673
RA2 - WSKAŹNIK IZOLACYJNOŚCI AKUSTYCZNEJ
PODANE WSPÓŁCZYNNIKI MAJĄ CHARAKTER OBLICZENIOWY I PODANE SĄ DLA SZKŁA O REFERENCYJNEJ BUDOWIE 6mm/16 Arg/4mm

Uprawnienia budowlane do projektowania bez ograniczeń w specjalności konstrukcyjno-budowlanej
Nr ewid. 295/95 PIIB
Tomasz Kamiński
Uprawnienia budowlane do projektowania bez ograniczeń w specjalności konstrukcyjno-budowlanej
Nr ewid. 295/95 PIIB

DOKUMENTACJA POWYKONAWCZA
KARMAR S.A.
KIEROWNIK BUDOWY
mgr inż. Marcin Krzemiński

PRZESZKLENIE STRUKTURALNE ELEWACJA PÓŁNOCNO-ZACHODNIA

GDAŃSKI PARK NAUKOWO-TECHNOLOGICZNY
ETAP II - BUDYNKI A I B
ul. Trzy Lipy 3 Gdańsk

DIRECTION

ul. Władysława IV 9, 81-703 Sopot
tel.: +48 58 555 97 60, fax.: +48 58 555 97 11
strefa.gda.pl

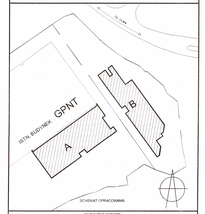

SCHEMAT PRZEGLĄDOWY

GEL ul. M. Reja 13/15, 81-874 Sopot
tel.: +48 58 551 33 93, fax.: +48 58 555 08 48
www.gel.pl

Nazwa branży:		Nr arkusza:
PROJEKT WYKONAWCZY	ARCHITEKTURA	

Projektował:	mgr inż. Paweł Gajecki	Data:	Skala:

Obiekt: BUDYNEK A

Projekt: GDAŃSKI PARK NAUKOWO-TECHNOLOGICZNY ETAP III; BUDYNKI A I B

Nazwa rysunku: PRZESZKLENIE STRUKTURALNE ELEWACJA PÓŁNOCNO-ZACHODNIA

GPNT III | GEL | A | A | - | 45 | - | PW