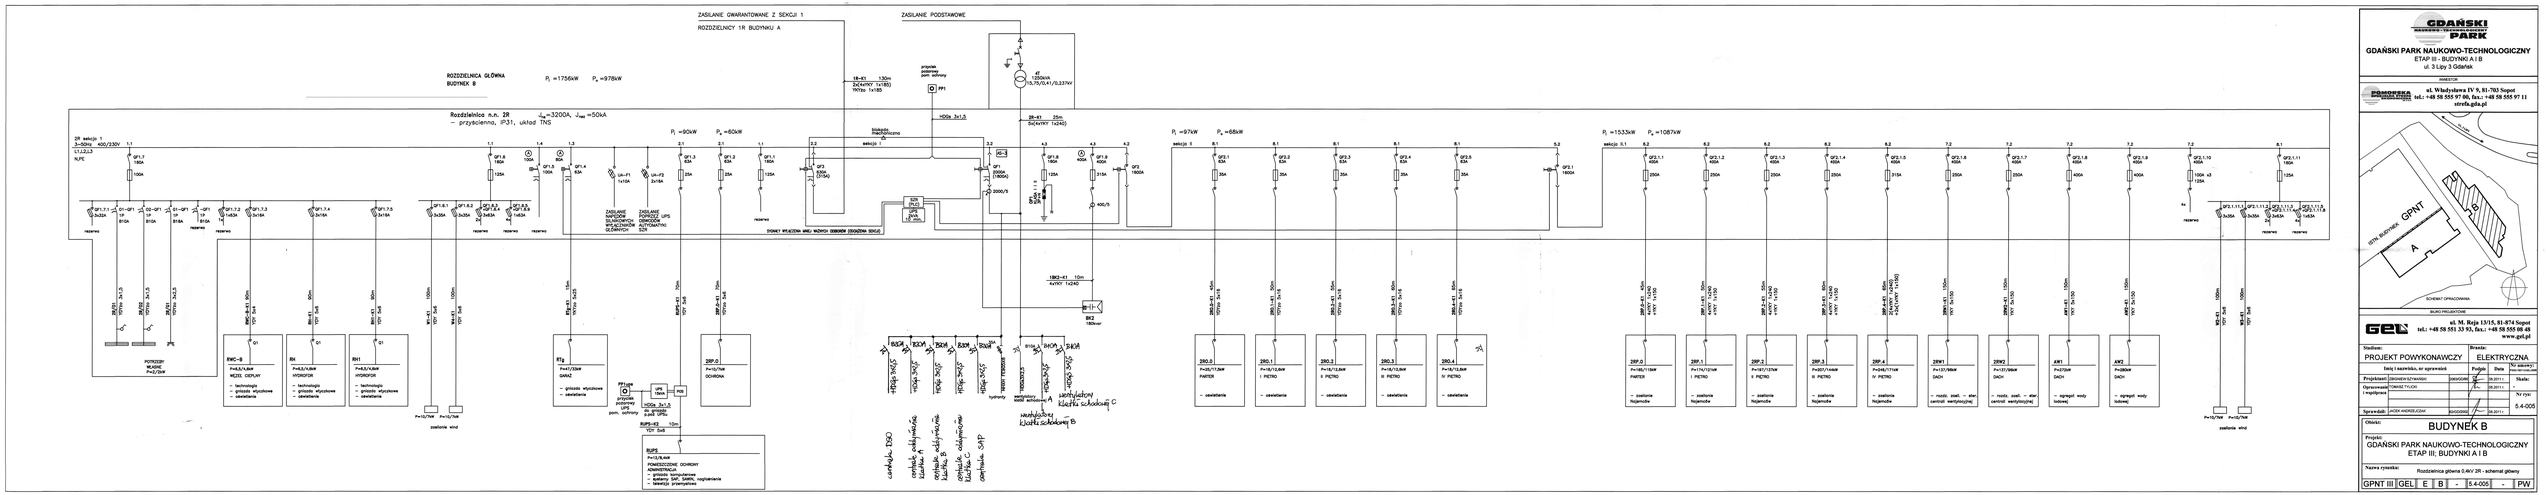

GDAŃSKI PARK NAUKOWO-TECHNOLOGICZNY
ETAP III - BUDYNKI A I B
ul. 3 Lipca 3 Gdańsk

INWESTOR

POMORSKA SPECJALNA STREFA EKONOMICZNA

ul. Władysława IV 9, 81-703 Sopot
tel.: +48 58 555 97 00, fax.: +48 58 555 97 11
strefa.gda.pl

BIURO PROJEKTOWE

ul. M. Reja 13/15, 81-874 Sopot
tel.: +48 58 551 33 93, fax.: +48 58 555 08 48
www.gel.pl

Stadium: PROJEKT POWYKONAWCZY			Branża: ELEKTRYCZNA	
Imię i nazwisko, nr uprawnień			Podpis	Data	Nr rysunku w branży
Projektant	ZBIGNIEW SZYMAŃSKI	SUG/0296/		28.03.11	5.4-005
Opracował i współpracował	TOMASZ TYLICKI			28.03.11	-
Sprawdził	JACEK ANDRZEJCZAK	SUG/0299/		28.03.11	-

Obiekt: BUDYNEK B

Projekt: GDAŃSKI PARK NAUKOWO-TECHNOLOGICZNY ETAP III; BUDYNKI A I B

Nazwa rysunku: Rozdzielnica główna 0.4kV 2R - schemat główny

GPNT III | GEL | E | B | - | 5.4-005 | - | PW

mgr inż. Grzegorz Laskawski
Uprawnienia budowlane do projektowania i kierowania robotami budowlanymi
Zakres: sieci i instalacje elektryczne
nr ewid.: We-568/84

Dokumentacja powykonawcza