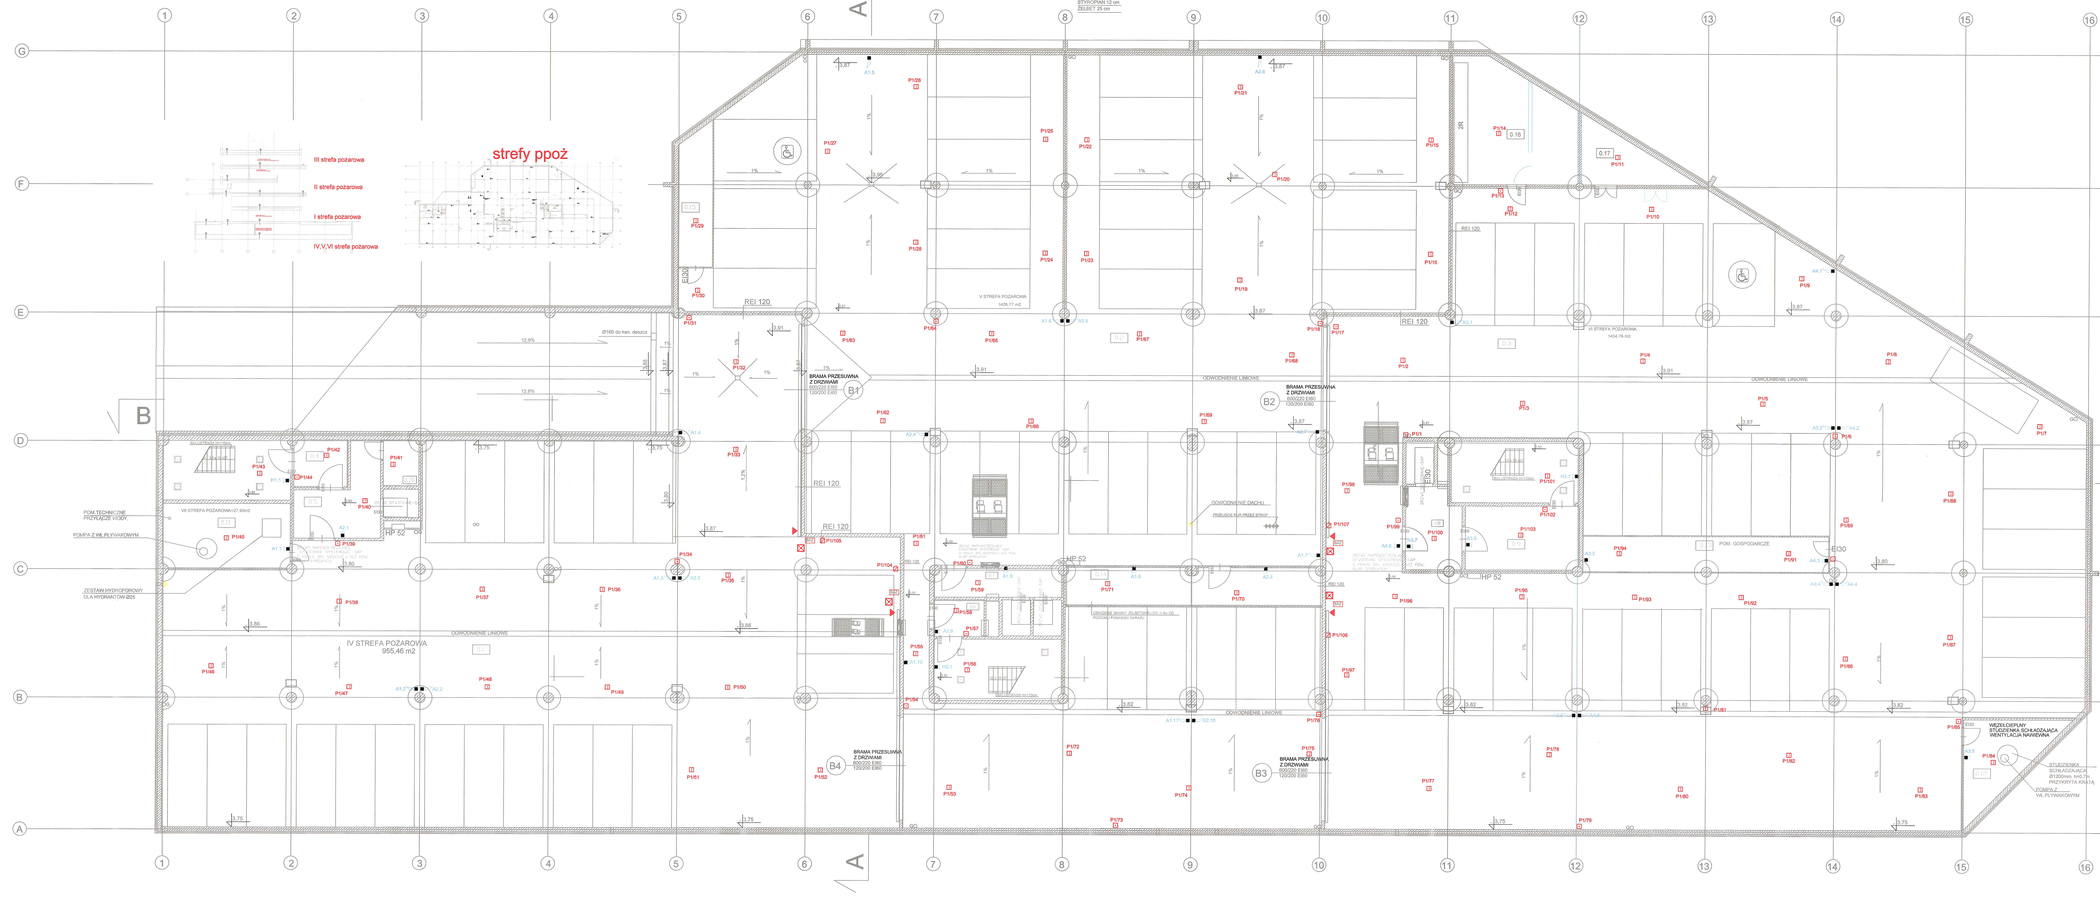


LEGENDA:

- Ręczny ostrzegacz pożarowy
- Optyczna czujka dymu
- Optyczna czujka dymu ze wskaźnikiem zadziałania
- Czujka temperaturowa
- moduł wejścia/wyjścia
- centrala instalacji SAP
- klapa pożarowa z siłownikiem
- centrala zamknięć ogniowych
- trzymak elektromagnetyczny drzwi
- przycisk testowania/zwolnienia elektromagnesów
- Głośnik projektorowy 20w
- Głośnik naścienny, nasufitowy 6w (max.9w)

GDAŃSKI PARK NAUKOWO-TECHNOLOGICZNY
ETAP III - BUDYNKI A I B
ul. 3 Lipy 3 Gdańsk

POMORSKA GRUPA BUDOWLANA
ul. Władysława IV 9, 81-703 Sopot
tel.: +48 58 555 97 00, fax.: +48 58 555 97 11
www.pbg.pl

Dokumentacja powykonawcza

mgr inż. Grzegorz Laskiański
Uprawnienia budowlane do projektowania
i kierowania robotami budowlanymi
Zakres bez i instalacji elektrycznych
nr ewid.: Wa-1/6/8/94

WYKONAWCA DO SPRAW ZMIENIONYCH PRZYDATNOŚCIOWYCH
mgr Henryk Bobrecki nr upr. 81/93
Zatwierdzenie przyjęcia z wymaganiami
Data odbioru końcowego
Podpis

BIURO PROJEKTOWE

GEL
ul. M. Reja 13/15, 81-874 Sopot
tel.: +48 58 551 33 93, fax.: +48 58 555 08 48
www.gel.pl

| | | | |
|---|---|---|---|
| Nadzór: | PROJEKT POWYKONAWCZY | Branża: | ELEKTRYCZNA |
| | Imię i nazwisko, nr uprawnień | Podpis | Data (by nadano) |
| Projektant: | ZBIGNIEW SZYMAŃSKI | | 30.09.2011 |
| Opracowanie i współpraca: | MAREK FLORKIEWICZ | | 30.09.2011 |
| Sprawdził: | JACEK JAGNIESZEWSKI | | 30.09.2011 |

Skala: 1 : 100
Nr rys: 6.3-20

Obiekt: BUDYNEK B

Projekt: GDAŃSKI PARK NAUKOWO-TECHNOLOGICZNY ETAP III; BUDYNKI A I B

Nazwa rysunku: Plan rozmieszczenia instalacji DSO, SAP. i Map pożarowych - poziom piwnicy.

| | | | | | | | |
|---|---|---|---|---|---|---|---|
| GPNT III | GEL | TL | B | -1 | 6.3-20 | - | PW |