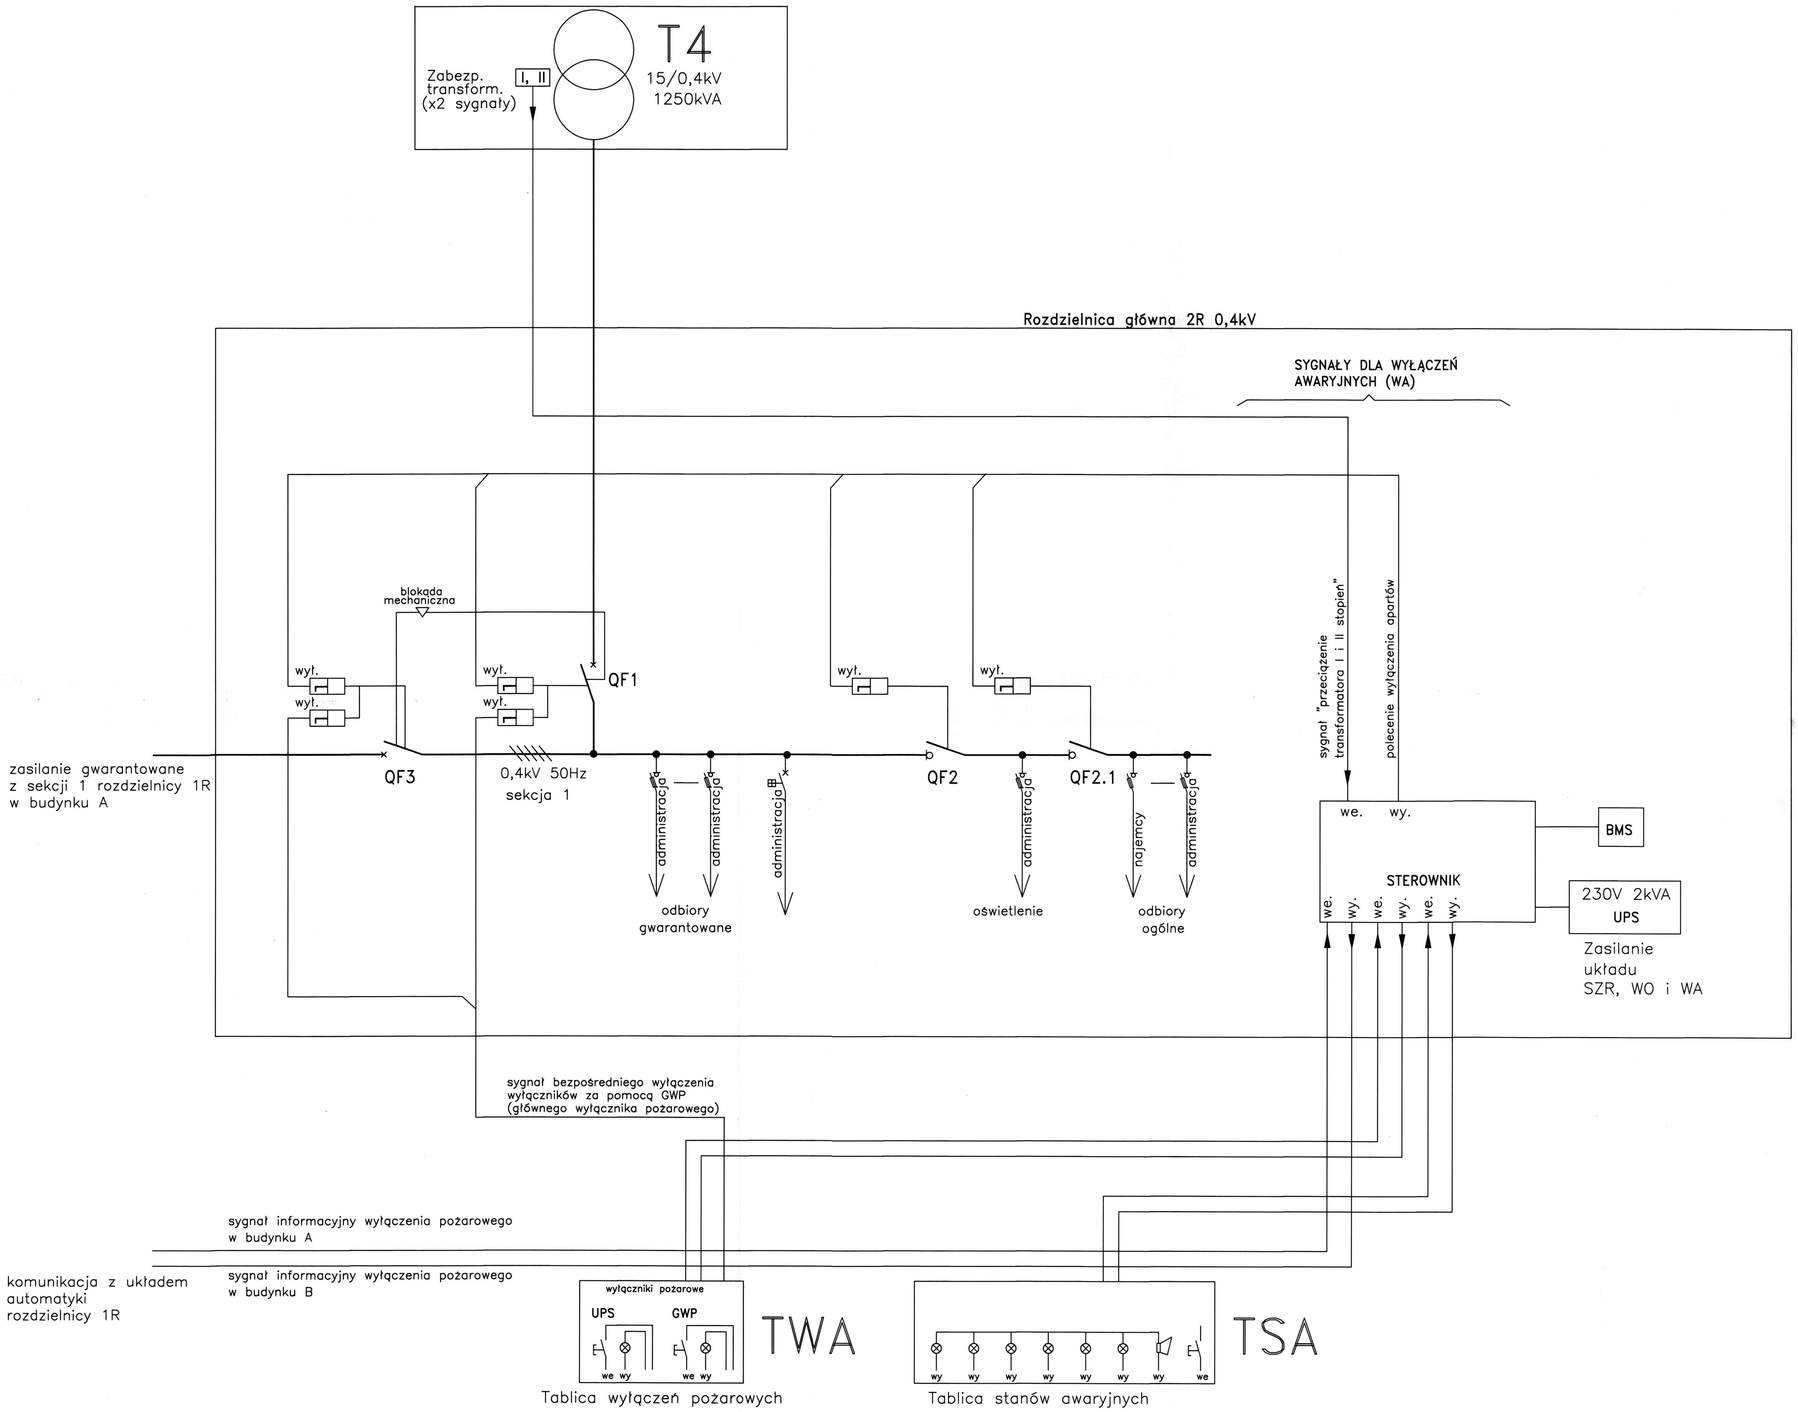

GDAŃSKI NAUKOWO-TECHNOLOGICZNY PARK

GDAŃSKI PARK NAUKOWO-TECHNOLOGICZN

ETAP III - BUDYNKI A I B

ul. 3 Lipy 3 Gdańsk

INWESTOR

POMORSKA SPECJALNA STREFA EKONOMICZNA SP. Z O.O.

ul. Władysława IV 9, 81-703 Sopot
tel.: +48 58 555 97 00, fax.: +48 58 555 97 11
strefa.gda.pl

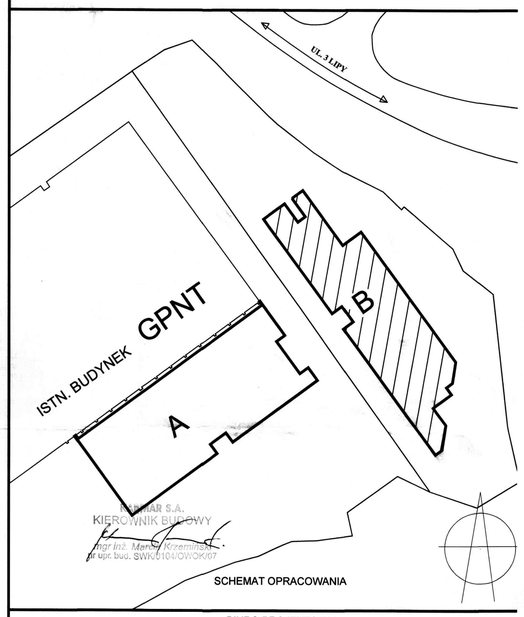

BIURO PROJEKTOWE

GEL

ul. M. Reja 13/15, 81-874 Sop
tel.: +48 58 551 33 93, fax.: +48 58 555 08
www.gel.

Stadium:			Branża:		
PROJEKT POWYKONAWCZY			ELEKTRYCZNA		
Imię i nazwisko, nr uprawnień			Podpis	Data	Nr um PSSE/1597/12
Projektant:	ZBIGNIEW SZYMAŃSKI	2063/GD/85		05.2011 r.	Skal
Opracowanie i współpraca	MAREK FLORIANOWICZ			05.2011 r.	-
	TOMASZ TYLICKI			05.2011 r.	Nr r
					5.4-0
Sprawdził:	JACEK ANDRZEJCZAK	62/GD/2002		05.2011 r.	

Obiekt:
BUDYNEK B

Projekt:
GDAŃSKI PARK NAUKOWO-TECHNOLOGICZN
ETAP III; BUDYNKI A I B

Nazwa rysunku:
SCHEMAT STRUKTURALNY UKŁADU WA

GPNT III	GEL	E	B	-	5.4-003	-	PV

DOKUMENTACJA POWYKONAWCZA

mgr inż. Grzegorz Łaskawski
Uprawnienia budowlane do projektowania i kierowania robotami budowlanymi
Zakres: sieci i instalacje elektryczne
nr ewid.: Wa-568/94