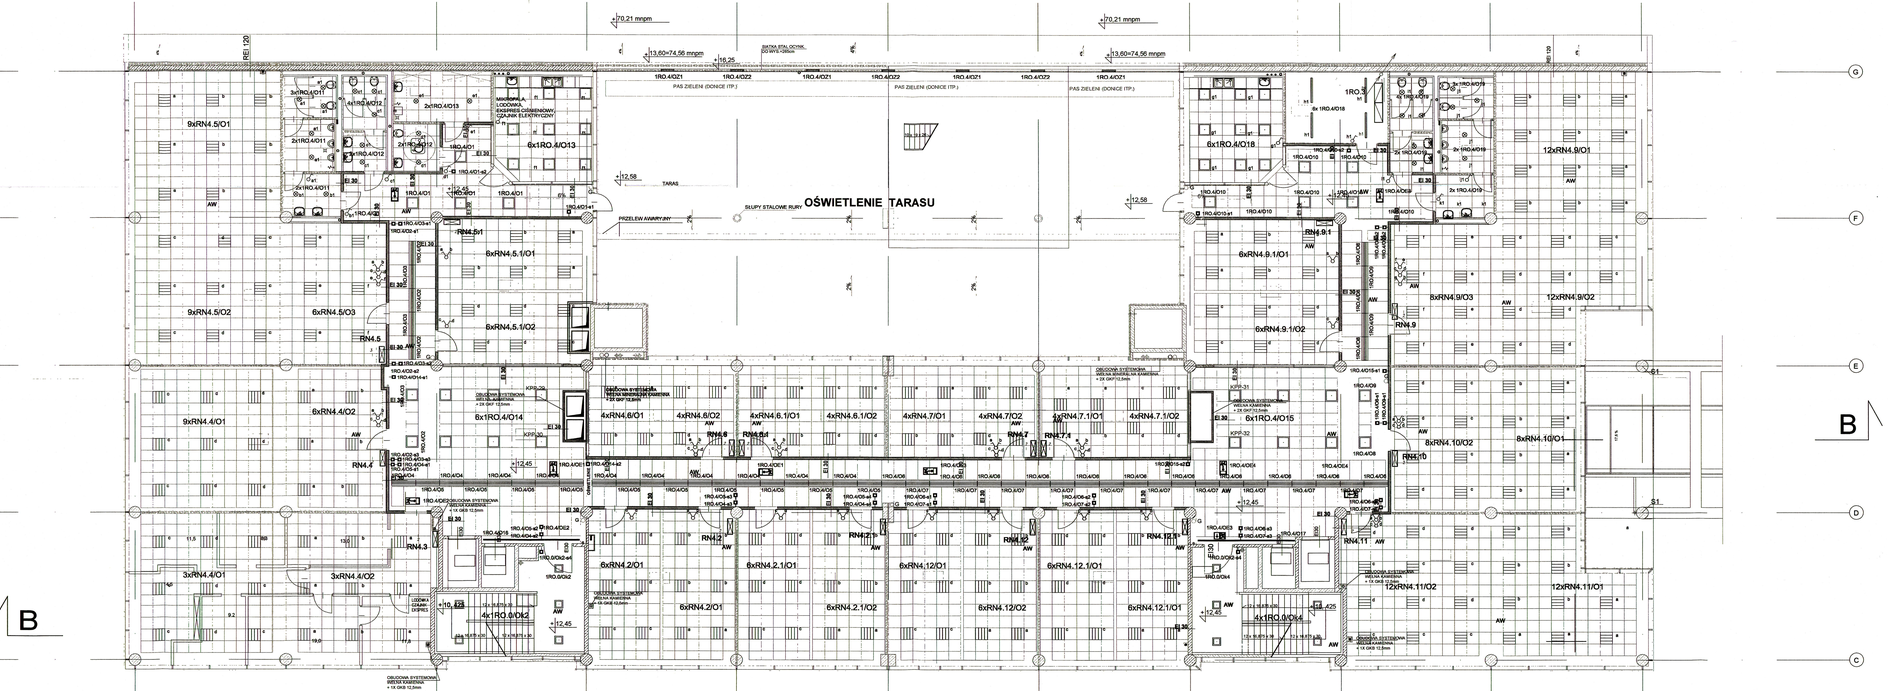

LEGENDA:

- Oprawa dostropowa, rastrowa 4x14W z odbł. PAR pełnym, IP20
- Oprawa dostropowa, rastrowa 1x28W z odbł. PAR pełnym, IP20
- Oprawa nastropowa, rastrowa 4x14W z odbł. PAR IP20
- Oprawa dostropowa, rastrowa 4x14W z kloszem mlecznym, IP20
- Plafoniera ▪ kształcie kwadratu, wym: 400x400mm z kloszem mlecznym, moc 2x26W, EVG, kolor szary alu, IP20
- Downlight 2x26W, EVG, ring alu z szybą, IP44, odbł. fasetowy
- LED RGB 36W
- Oprawa wiszaca 1x35W
- Oprawa przemysłowa 1x54W, PC, IP65, zaszczepy ze stali nierdzewnej
- AW oprawa przystosowana do pracy awaryjnej przez 2h po zaniku napięcia
- łącznik świecznikowy IP20
- łącznik pojedynczy IP20
- łącznik pojedynczy IP44
- łącznik schodowy IP20
- łącznik schodowy IP44
- Przycisk zwierny "światło"
- oprawa ewakuacyjna z piktogramem, 8W, 2-stronna, przystosowana do pracy przez 2h po zaniku napięcia z CB
- Oprawa zewnętrzna IP65 1x
- Oprawa 4x18W IP54

mgr inż. Grzegorz Laskowski
Uprawnienia budowlane do projektowania i kierowania robotami budowlanymi
Zakres: sieci i instalacje elektryczne
Nr. Ewid.: Wz-568/14

GDAŃSKI PARK

GDAŃSKI PARK NAUKOWO-TECHNOLOGICZNY
ETAP III - BUDYNKI A I B
ul. 3 Lipy 3 Gdańsk

INWESTOR:

ul. Władysława IV 9, 81-703 Sopot
tel.: +48 58 555 97 00, fax.: +48 58 555 97 11
strefa.pda.pl

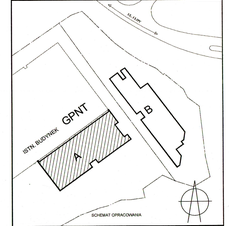

BIURO PROJEKTOWE:

ul. M. Reja 13/15, 81-874 Sopot
tel.: +48 58 551 33 93, fax.: +48 58 555 08 48
www.gel.pl

Stadium: PROJEKT POWYKONAWCZY		Branża: ELEKTRYCZNA	
Imię i nazwisko, nr uprawnień		Podpis	Data
Projektant: JACEK ANDRZEJCZAK	BUDOWLANE		11.2012
Opracowanie i współpraca: MAREK FLORIANOWICZ			11.2012
Sprawdził: ZBIGNIEW ANDRZEJCZAK	SSP/0553/POOK/08		11.2012

Nr opisu(1): Rys. E/P/O/A/I
Skala: 1 : 100
Nr rys: Tom 5.1 E-245

Obiekt: BUDYNEK A

Projekt: GDAŃSKI PARK NAUKOWO-TECHNOLOGICZNY ETAP III, BUDYNKI A I B

Nazwa rysunku: Plan instalacji elektrycznych oświetlenia - poziom 3 piętro

GPNT III	GEL	E	A	3	245	-	PW