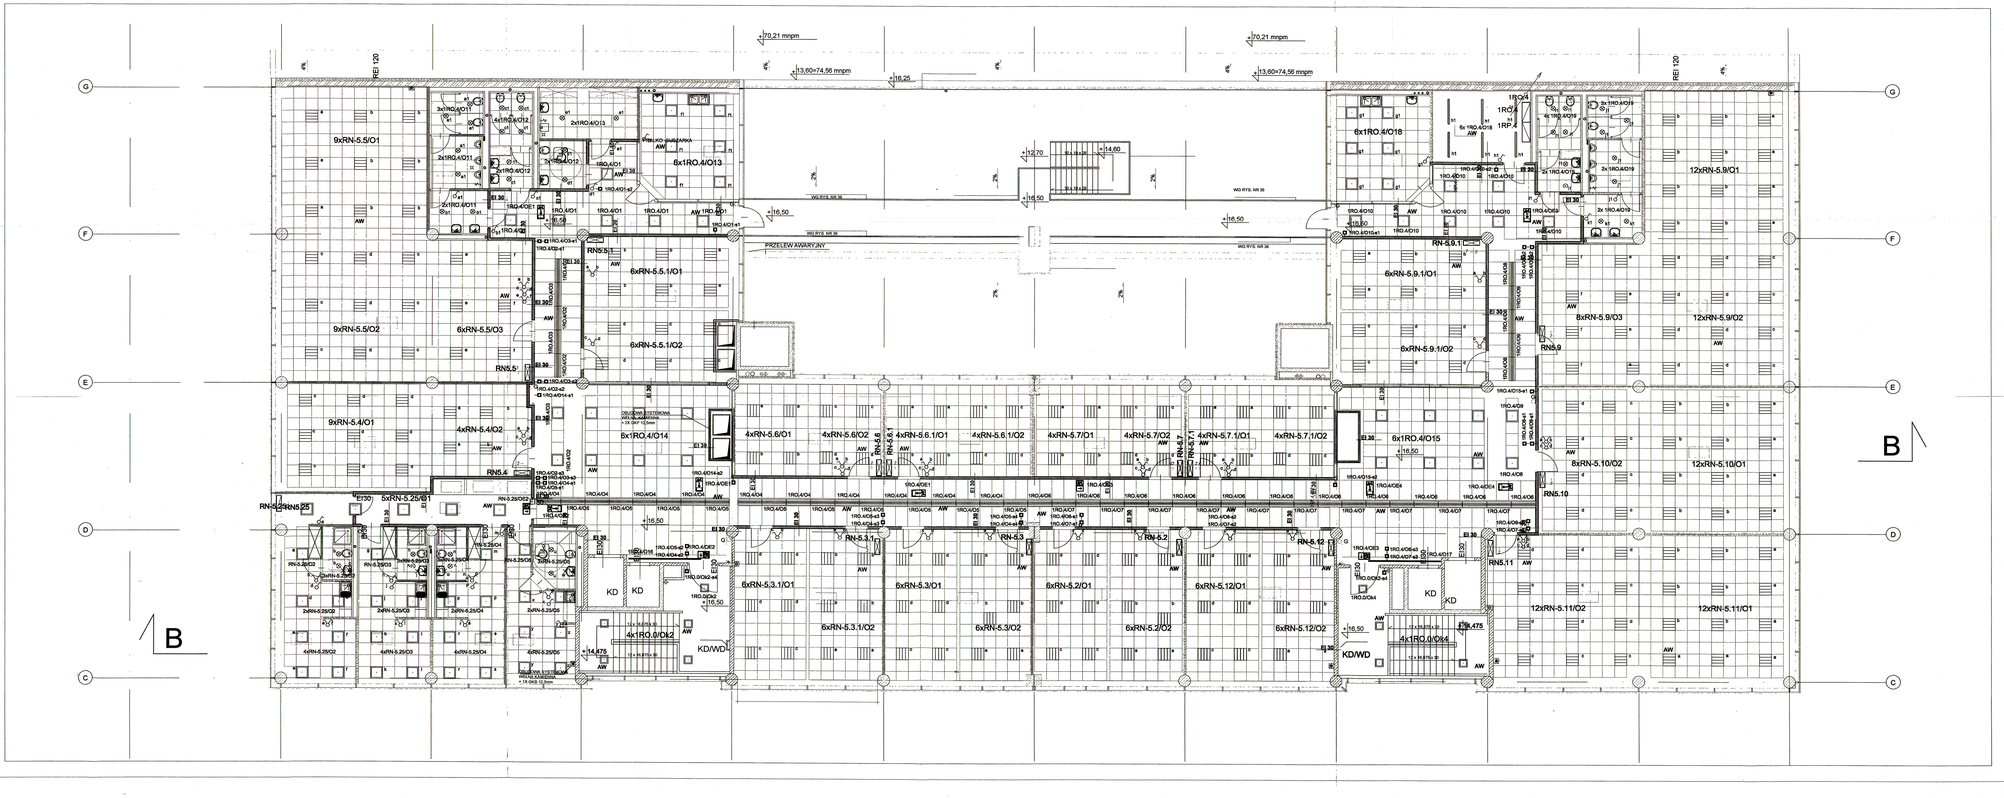

LEGENDA:

- Oprawa dostropowa, rastrowa 4x14W z odbl. PAR pełnym, IP20
- Oprawa dostropowa, rastrowa 1x28W z odbl. PAR pełnym, IP20
- Oprawa nastropowa, rastrowa 4x14W z odbl. PAR IP20
- Oprawa dostropowa, rastrowa 4x14W z kloszem mlecznym, IP20
- Plafoniera w kształcie kwadratu, wym. 400x400mm z kloszem mlecznym, moc 2x26W, EVG, kolor szary alu, IP20
- Downlight 2x26W, EVG, ring alu z szyba IP44, odbl. fasetowy
- LED RGB 36W
- Oprawa wiszaca 1x35W
- Oprawa przeznaczona 1x14W, PC, IP65, zaczepy ze stali nierdzewnej
- AW oprawa przystosowana do pracy awaryjnej przez 3h po zaniku napięcia
- Łącznik świecznikowy IP20
- Łącznik pojedynczy IP20
- Łącznik pojedynczy IP44
- Łącznik schodowy IP20
- Łącznik schodowy IP44
- Przycisk zwierny "światło"
- EI30 / EI60 / EI120 oprawa ewakuacyjna z piktogramem, 8W, 2-stronna, przystosowana do pracy przez 3h po zaniku napięcia z CB
- Oprawa zewnętrzna IP65 1x
- Oprawa 4x18W IP54

GDAŃSKI PARK

GDAŃSKI PARK NAUKOWO-TECHNOLOGICZNY
ETAP III - BUDYNKI A I B
ul. 3 Lipy 3 Gdańsk

INWESTOR:
ul. Władysława IV 9, 81-703 Sopot
tel.: +48 58 555 97 00, fax.: +48 58 555 97 11
strefa.pl@a.pl

Dokumentacja powykonawcza

mgr inż. Grzegorz Łaszkiewicz
Uprawnienia budowlane do projektowania bez ograniczeń w specjalności instalacyjnej w zakresie sieci, instalacji i urządzeń elektrycznych i elektroenergetycznych
Nr ewidencyjny 55/91

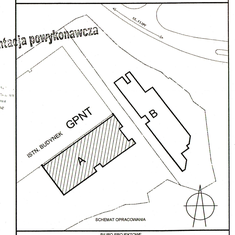

BIURO PROJEKTOWE
GEL
ul. M. Reja 13/15, 81-871 Sopot
tel.: +48 58 551 33 93, fax.: +48 58 555 08 48
www.gel.pl

Stadium: PROJEKT POWYKONAWCZY

Branża: ELEKTRYCZNA

	Imię i nazwisko, nr uprawnień	Podpis	Data	Nr egzemplarza
Projektował:	JACEK ANDRZEJCZAK	BUDOWICZ	11.2012r.	Skala: 1 : 100
Opracował i wydrukował:	MAREK FLORIAŃCZYZ		11.2012r.	Nr rys.: Tom 5.1 E-246
Sprawdził:	ZBIGNIEW ANDRZEJCZAK	DZP/10/2003/PO	11.2012r.	

Obiekt: BUDYNEK A

Projekt: GDAŃSKI PARK NAUKOWO-TECHNOLOGICZNY ETAP III, BUDYNKI A I B

Nazwa rysunku: Plan instalacji elektrycznych oświetlenia - poziom 4 piętra

GPNT III	GEL	E	A	4	246	-	PW