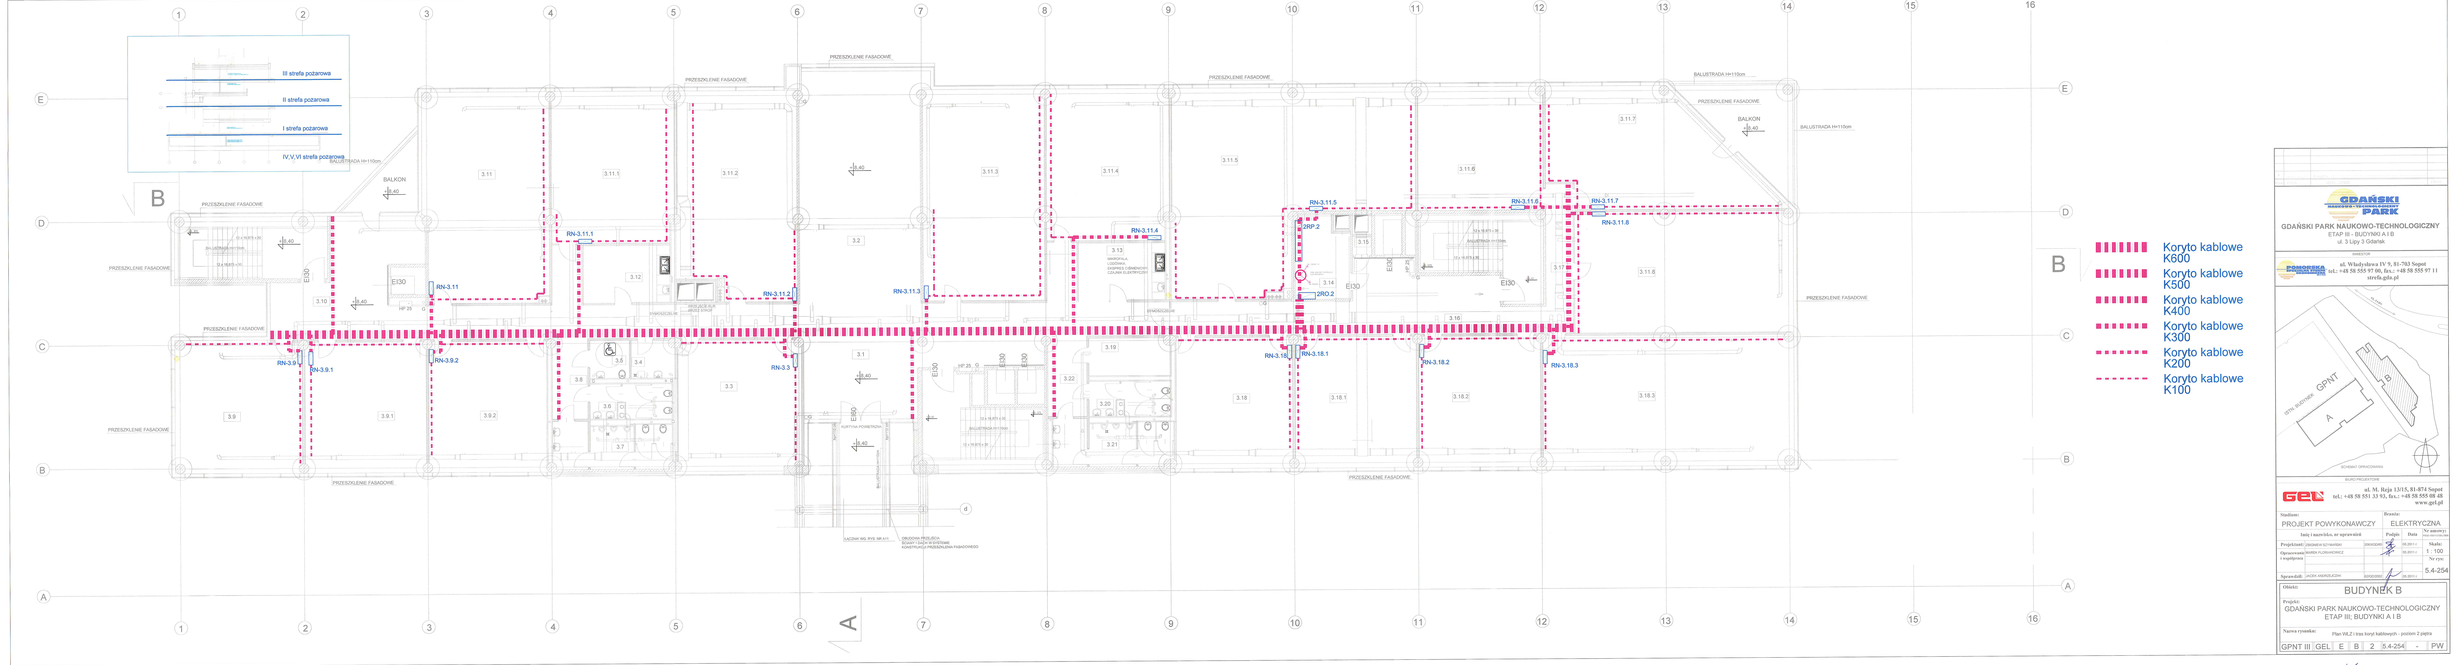
III strefa pożarowa
II strefa pożarowa
I strefa pożarowa
IV,V,VI strefa pożarowa
PRZESZKLENIE FASADOWE
BALUSTRADA H=110cm
BALKON
RN-3.11
RN-3.11.1
RN-3.11.2
RN-3.11.3
RN-3.11.4
RN-3.11.5
RN-3.11.6
RN-3.11.7
RN-3.11.8
RN-3.9
RN-3.9.1
RN-3.9.2
RN-3.3
RN-3.18
RN-3.18.1
RN-3.18.2
RN-3.18.3
2RP.2
2RO.2
EI30
EI60
HP 25
HP 20
3.11
3.11.1
3.11.2
3.11.3
3.11.4
3.11.5
3.11.6
3.11.7
3.11.8
3.10
3.12
3.2
3.13
3.14
3.15
3.16
3.17
3.1
3.3
3.4
3.5
3.6
3.7
3.8
3.9
3.9.1
3.9.2
3.18
3.18.1
3.18.2
3.18.3
3.19
3.20
3.21
3.22
KLATKA SCHODOWA
WINDA OSOBOWA
KURTYNA POWIETRZNA
ŁĄCZNIK MIĘDZY BUDYNKAMI
DRUGOWY PRZEJŚCIOWY
ŁĄCZNIK MIĘDZY BUDYNKAMI
KONSTRUKCJI PRZESZKLENIA FASADOWEGO
B
A
Koryto kablowe K600
Koryto kablowe K500
Koryto kablowe K400
Koryto kablowe K300
Koryto kablowe K200
Koryto kablowe K100
GDAŃSKI PARK NAUKOWO-TECHNOLOGICZNY
ETAP III - BUDYNKI A I B
ul. Władysława IV 9, 81-703 Sopot
tel.: +48 58 553 97 00, fax.: +48 58 553 97 11
GPNT
STREFA BUDYNKU
BUDYNEK A
BUDYNEK B
SCHEMAT ORIENTACYJNY
ul. M. Reja 13/15, 81-874 Sopot
tel.: +48 58 551 33 93, fax.: +48 58 555 08 48
www.gel.pl
Nadzór:
PROJEKT POWYKONAWCZY
Branża:
ELEKTRYCZNA
Projektant: ZBIGNIEW KOTARSKI
Opracowanie i współpraca: MARIA FLORIANOWICZ
Sprawdził: JACEK ANDRUSZKOW
Obiekt:
BUDYNEK B
Projekt:
GDAŃSKI PARK NAUKOWO-TECHNOLOGICZNY
ETAP III: BUDYNKI A I B
Nazwa rysunku:
Plan WLZ i trasa kanał kablowych - poziom 2 piętra
GPNT III GEL E B 2 5.4-254 - PW
Skala: 1 : 100
Nr rys: 5.4-254
