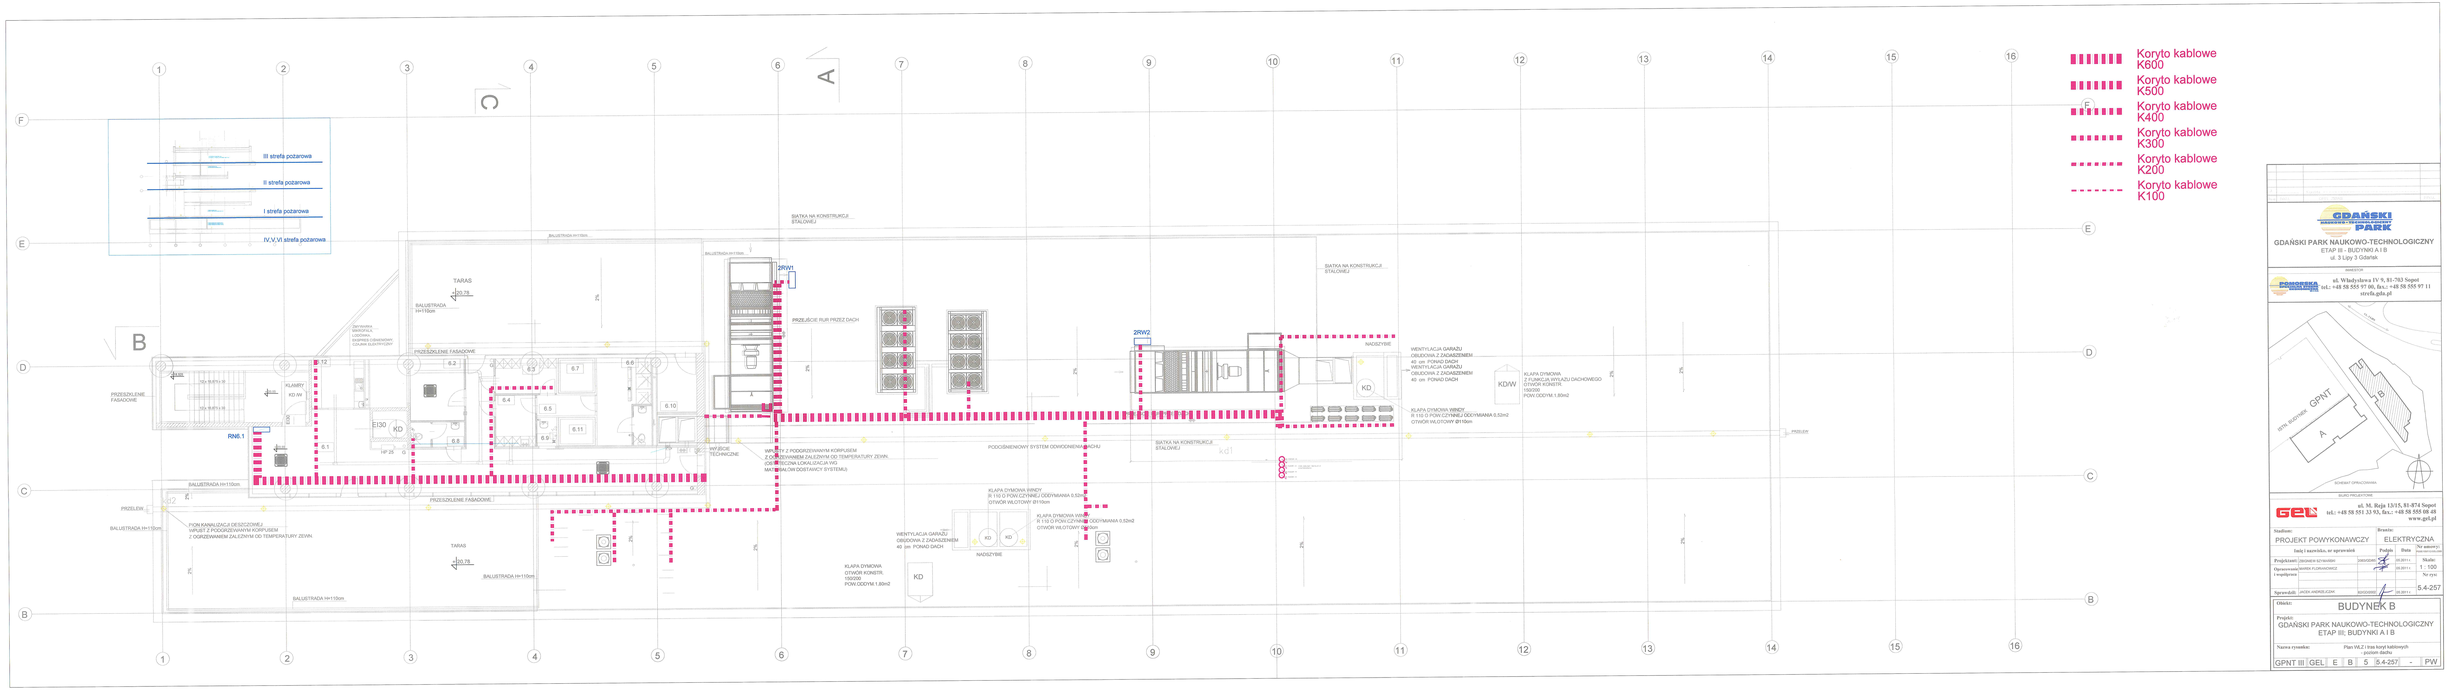
III strefa pożarowa
II strefa pożarowa
I strefa pożarowa
IV,V,VI strefa pożarowa
TARAS
BALUSTRADA H=110cm
PRZESZKLENIE FASADOWE
KLARET
KD W4
EI30
KD
RN6.1
PRZELEW
BALUSTRADA H=110cm
PION KANALIZACJI DESZCZOWEJ
WPUST Z PODGRZEWANYM KORPUSEM
Z OGRZEWANIEM ZALEŻNYM OD TEMPERATURY ZEWN.
2RW1
PRZEJŚCIE RUR PRZEZ DACH
2RW2
NADSZYBIE
WENTYLACJA GARAŻU
OBUDOWA Z ZADASZENIEM
40 cm PONAD DACH
KLAPA DYMOWA
OTWÓR KONSTR.
1500/00
POW.ODDYM.1.80m2
KDW
KLAPA DYMOWA WINDY
R 110 O POW.CZYNNEJ ODDYMIANIA 0.52m2
OTWÓR WLOTOWY Ø110cm
PODGRZEWANY SYSTEM ODWODNIENIA DACHU
ŚWIETLIK
ŚWIETLIK
Koryto kablowe K600
Koryto kablowe K500
Koryto kablowe K400
Koryto kablowe K300
Koryto kablowe K200
Koryto kablowe K100
GDAŃSKI PARK NAUKOWO-TECHNOLOGICZNY
ETAP III - BUDYNKI A I B
INWESTOR
POMORSKA
ul. Władysława IV 9, 81-783 Sopot
tel.: +48 58 555 97 05, fax.: +48 58 555 97 11
strefa.gdn.pl
SKALA 1:500
GPNT
A
B
STRA. BUDYNKU
SCHEMAT ORIENTACYJNY
BIURO PROJEKTOWE
GEL
ul. M. Reja 13/15, 81-874 Sopot
tel.: +48 58 551 33 93, fax.: +48 58 555 08 48
www.gel.pl
Stadium: PROJEKT POWYKONAWCZY
Branża: ELEKTRYCZNA
Imię i nazwisko, nr uprawnień
Podpis
Data
Nr upr. projektanta (jeśli wymagane)
Projektował: DAGMARA SZYMAŃSKA 28/05/2009 10.2011
Sprawdził: JACEK ANDRZEJCZAK 10/03/2009 10.2011
Opracowała: MARIA FLORIAŃCZYK 10.2011
Skala: 1 : 100
Nr rys: 5.4-257
Obiekt: BUDYNEK B
Projekt: GDAŃSKI PARK NAUKOWO-TECHNOLOGICZNY ETAP III: BUDYNKI A I B
Nazwa rysunku: Plan WLZ i tras kanałowych - poziom dachu
GPNT III | GEL | E | B | 5 | 5.4-257 | - | PW
