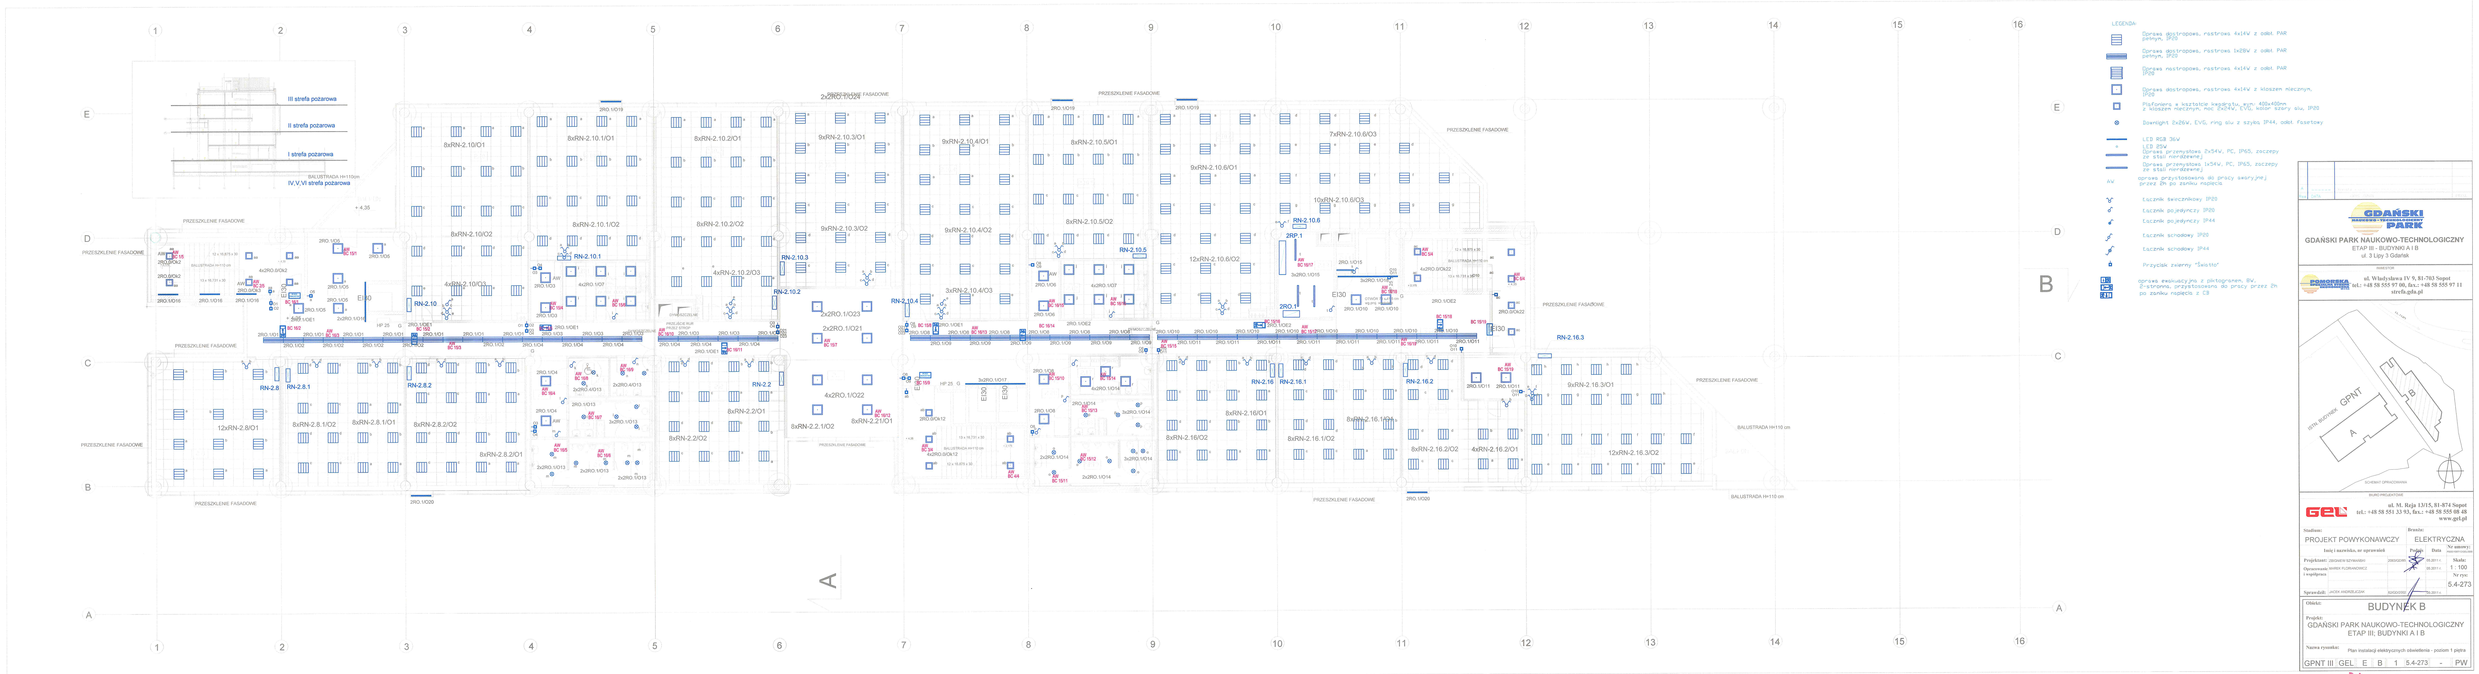

LEGENDA:

- Oprawa dostropowa, rastrowa 4x14W z odbl. PAR pełnym, IP20
- Oprawa dostropowa, rastrowa 1x28W z odbl. PAR pełnym, IP20
- Oprawa nastropowa, rastrowa 4x14W z odbl. PAR IP66
- Oprawa dostropowa, rastrowa 4x14W z kloszem mlecznym, IP66
- Plafoniera o kształcie kwadratu, wym. 405x405mm z kloszem mlecznym, moc 6x21W, LED, sensor ruchu, IP20
- Downlight 2x26W, EVG, ring oświetlenia, IP44, odbl. fasetowy
- LED RGB 36W
- LED 25W
- Oprawa przemysłowa 2x54W, PC, IP65, zaczepy ze stali nierdzewnej
- Oprawa przemysłowa 1x54W, PC, IP65, zaczepy ze stali nierdzewnej
- AW — oprawa przystosowana do pracy awaryjnej przez 3h po zaniku napięcia
- Łącznik świecznikowy IP20
- Łącznik pojedynczy IP20
- Łącznik pojedynczy IP44
- Łącznik schodowy IP20
- Łącznik schodowy IP44
- Przycisk zwarny "Światło"
- Oprawa ewakuacyjna z piktogramem, 8W, 3-godzinna, przystosowana do pracy przez 3h po zaniku napięcia z CE

GDAŃSKI PARK NAUKOWO-TECHNOLOGICZNY
ETAP III - BUDYNKI A I B

ul. Władysława IV 9, 81-783 Sopot
tel.: +48 58 555 97 00, fax.: +48 58 555 97 11
strefa.gpk.pl

GPNT
ULICA 3 MAJA
A
B
SCHEMAT ORIENTACYJNY

BIURO PROJEKTOWE
GEL
ul. M. Roja 13/15, 81-874 Sopot
tel.: +48 58 551 33 93, fax.: +48 58 555 98 48
www.gel.pl

Stadium: PROJEKT POWYKONAWCZY — Branża: ELEKTRYCZNA

Imię i nazwisko, nr uprawnień	Podpis	Data
Projektował: ZBIGNIEW DOMAŃSKI	ZDOMAŃSKI	08.2011
Sprawdził: PIOTR FLORKOWICZ		08.2011
Opracował: JACEK ANDRUSZCZUK		08.2011

Skala: 1 : 100
Nr rys: 5.4-273

Obiekt: BUDYNEK B

Projekt: GDAŃSKI PARK NAUKOWO-TECHNOLOGICZNY ETAP III; BUDYNKI A I B

Nazwa rysunku: Plan instalacji elektrycznych oświetlenia - poziom 1 piętra

GPNT III GEL E B 1 5.4-273 - PW

Dokumentacja powykonawcza

mgr inż. Grzegorz Laskowski
Uprawnienia budowlane do projektowania i kierowania robotami budowlanymi
Zakres: sieci i instalacje elektryczne
nr ewid.: WA-0/6826/4

KARMAR S.A.
KIEROWNIK BUDOWY
mgr inż. Marcin Krzemiński
nr upr. bez ograniczeń 150/DOŚ/08

Zgodność zmiany z wymaganiami ochrony przeciwpożarowej sprawdził