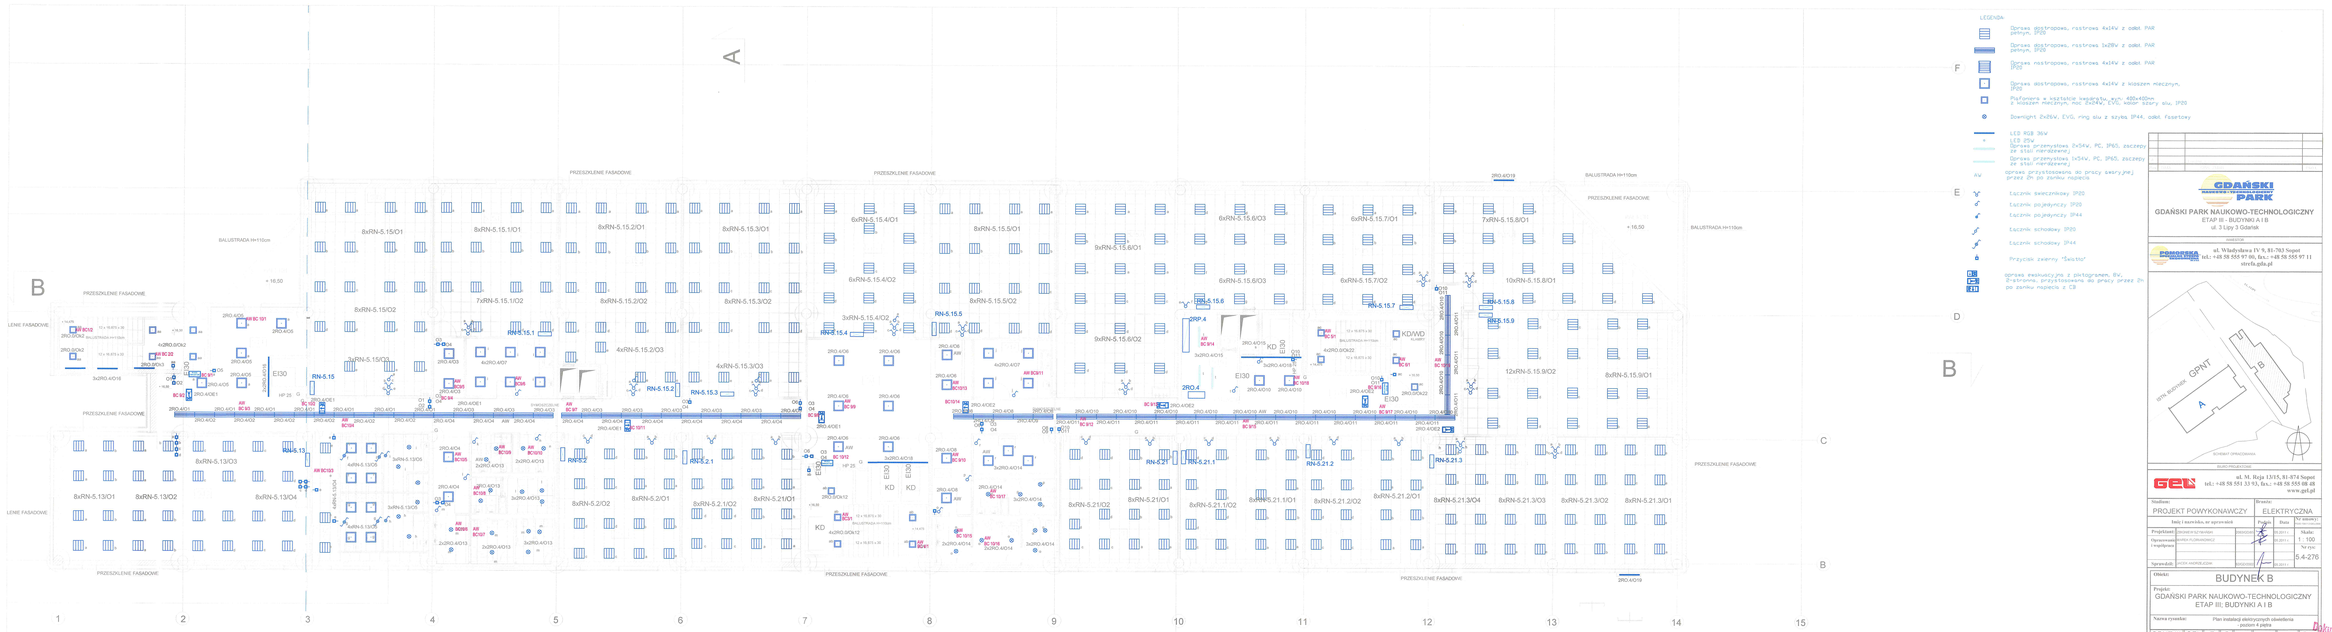
LEGENDA
Oprawa dostropowa, rastrowa 4x14W z odbl. PAR pełnym, IP20
Oprawa dostropowa, rastrowa 1x28W z odbl. PAR pełnym, IP20
Oprawa nastropowa, rastrowa 4x14W z odbl. PAR IP20
Oprawa dostropowa, rastrowa 4x14W z kloszem mlecznym, IP20
Plafoniera w kształcie kwadratu, ozdobna, 400x400mm, z kloszem mlecznym, max 2x26W, EVG, kolor szary, stu, IP20
Downlight 2x26W, EVG, ring stu z szyb, IP44, odbl. fasetowy
LED RGB 36W
LED 35W
Oprawa przemysłowa 2x54W, PC, IP65, zaczepy ze stali nierdzewnej
Oprawa przemysłowa 1x54W, PC, IP65, zaczepy ze stali nierdzewnej
AW oprawa przystosowana do pracy awaryjnej przez 3h po zaniku napięcia
Łącznik świecznikowy IP20
Łącznik pojedynczy IP20
Łącznik pojedynczy IP44
Łącznik schodowy IP20
Łącznik schodowy IP44
Przycisk zwierny "Swobo"
oprawa ewakuacyjna z piktogramem, 8W, 3-godzinna, przystosowana do pracy przez 3h po zaniku napięcia z CB
PRZESZKLENIE FASADOWE
BALUSTRADA H=110cm
LENIE FASADOWE
+ 16,50
GPNT
STAN ISTNIEJĄCY
BUDYNEK OPRACOWANIA
BUDYNEK PROJEKTOWANY
GDAŃSKI PARK NAUKOWO-TECHNOLOGICZNY
ETAP III - BUDYNKI A I B
ul. Władysława IV 9, 81-783 Sopot
tel.: +48 58 555 97 00, fax.: +48 58 555 97 11
ul. M. Reja 13/15, 81-874 Sopot
tel.: +48 58 551 33 93, fax.: +48 58 555 98 48
www.gel.pl
Nazwa: PROJEKT POWYKONAWCZY
Branża: ELEKTRYCZNA
Imię i nazwisko, nr uprawnień
Podpis
Data
Nr uprawn.
Projektował: ANDRZEJ SZYMAŃSKI
Sprawdził: PIOTR FLORKOWSKI
Opracował: ANDRZEJ SZYMAŃSKI
Skala: 1 : 100
Nr rys: 5.4-276
Sprawdził: PIOTR FLORKOWSKI
Obiekt: BUDYNEK B
Projekt: GDAŃSKI PARK NAUKOWO-TECHNOLOGICZNY ETAP III; BUDYNKI A I B
Nazwa rysunku: Plan instalacji elektrycznych oświetlenia poziom 4 piętro
GPNT III GEL E B 4 5.4-276 - PW
Dokumentacja powykonawcza
mgr inż. Grzegorz Laskowski
Uprawnienia budowlane do projektowania i kierowania robotami budowlanymi bez ograniczeń w specjalności instalacyjnej w zakresie sieci i instalacji elektrycznych
Nr uprawnień: Woj.: 5458/94
KIEROWNIK BUDOWY
mgr inż. Marek Kaźmierczak
nr upr. bez ograniczeń
KAZIMIAR S.A.
WZCZĘŚNIENIA DO OPISU ZABEZPIECZEŃ PRZECIWPORAŻENIOWYCH
Inż. Henryk Bobrecki Nr upr. 81/93
wydała dn. 15.11.11
Zgodność projektu z wymaganiami ochrony przeciwporażeniowej sprawdził
podpis
1 2 3 4 5 6 7 8 9 10 11 12 13 14 15
A B C D E F