FUNKCJA	ZESPÓŁ BATERII AKUMULATORÓW	CENTRALNA BATERIA OŚWIETLENIA EWAKUACYJNEGO BC BC 28-S/82/78-357-864/2-SIS-43 PROD. ZASILANE Z ROZDZIELNICY 1R		CZUJNIK ZANIKU FAZ 3PH-BUS-WODUL ZEWNĘTRZNY PROD.	CZUJNIK ZANIKU FAZ DLS/3PH-BUS-WODUL ZEWNĘTRZNY PROD.	CZUJNIK ZANIKU FAZ DLS/3PH-BUS-WODUL ZEWNĘTRZNY PROD.	CZUJNIK ZANIKU FAZ DLS/3PH-BUS-WODUL ZEWNĘTRZNY PROD.	CZUJNIK ZANIKU FAZ DLS/3PH-BUS-WODUL ZEWNĘTRZNY PROD.	CZUJNIK ZANIKU FAZ DLS/3PH-BUS-WODUL ZEWNĘTRZNY PROD.	CZUJNIK ZANIKU FAZ DLS/3PH-BUS-WODUL ZEWNĘTRZNY PROD.	CZUJNIK ZANIKU FAZ DLS/3PH-BUS-WODUL ZEWNĘTRZNY PROD.	CZUJNIK ZANIKU FAZ DLS/3PH-BUS-WODUL ZEWNĘTRZNY PROD.	CZUJNIK ZANIKU FAZ DLS/3PH-BUS-WODUL ZEWNĘTRZNY PROD.	CZUJNIK ZANIKU FAZ DLS/3PH-BUS-WODUL ZEWNĘTRZNY PROD.	CZUJNIK ZANIKU FAZ DLS/3PH-BUS-WODUL ZEWNĘTRZNY PROD.	CZUJNIK ZANIKU FAZ DLS/3PH-BUS-WODUL ZEWNĘTRZNY PROD.	CZUJNIK ZANIKU FAZ DLS/3PH-BUS-WODUL ZEWNĘTRZNY PROD.	CZUJNIK ZANIKU FAZ DLS/3PH-BUS-WODUL ZEWNĘTRZNY PROD.	CZUJNIK ZANIKU FAZ DLS/3PH-BUS-WODUL ZEWNĘTRZNY PROD.	MONITORING I KONTROLA STANU OŚWIETLENIA AWARYJNEGO PODŁĄCZENIE DO OPROGRAMOWANIA OG Vielen PROTOKÓŁ TCP/IP	PODŁĄCZENIE DO SIECI ETHERNET/SWITCHNET PROTOKÓŁ TCP/IP	ZDALNY PANEL KONTROLNY F3 PROD.
LOKALIZACJA	POMIESZCZENIE BC	POMIESZCZENIE BC		ROZDZIELNICA 2R	ROZDZIELNICA RTg	ROZDZIELNICA RTg	ROZDZIELNICA RTg	ROZDZIELNICA 2RO.0	ROZDZIELNICA 2RO.0	ROZDZIELNICA 2RO.0	ROZDZIELNICA 1RO.1	ROZDZIELNICA 1RO.1	ROZDZIELNICA 1RO.1	ROZDZIELNICA 2RO.2	ROZDZIELNICA 2RO.2	ROZDZIELNICA 2RO.3	ROZDZIELNICA 2RO.3	ROZDZIELNICA 2RO.4	ROZDZIELNICA 2RO.4	ROZDZIELNICA 2RO.4	ROZDZIELNICA RN6.1	POMIESZCZENIE SERWEROWNI	POMIESZCZENIE SERWEROWNI	POMIESZCZENIE OCHRONY

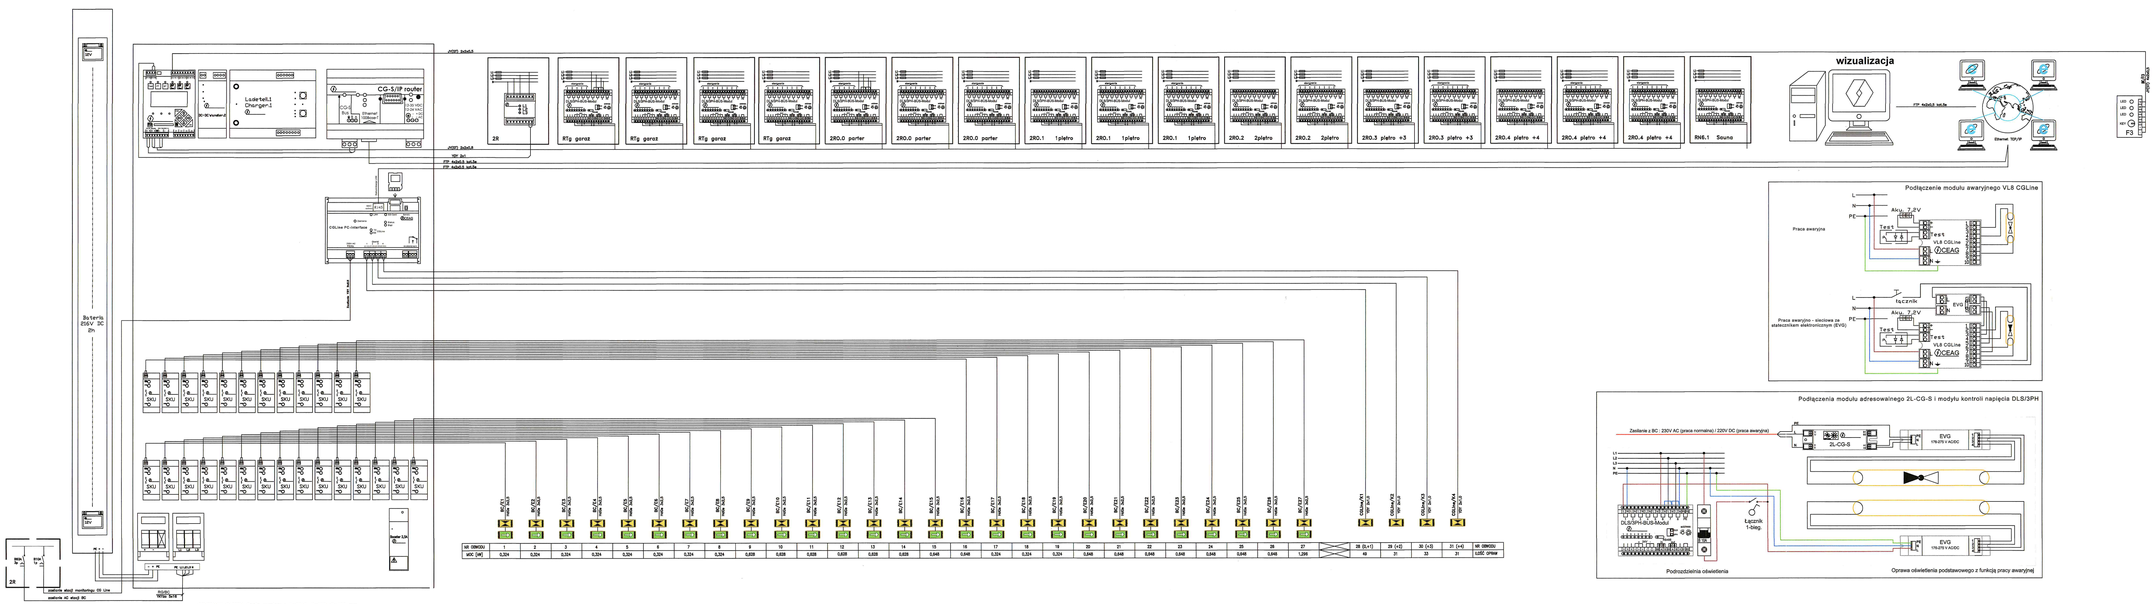

GDAŃSKI PARK NAUKOWO-TECHNOLOGICZNY
ETAP III - BUDYNKI A I B
ul. 3 Lipy 3 Gdańsk

INWESTOR

ul. Władysława IV 9, 81-703 Sopot
tel.: +48 58 555 97 00, fax.: +48 58 555 97 11
strefa.gda.pl

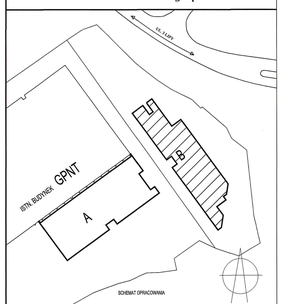

BIURO PROJEKTOWE

ul. M. Reja 13/15, 81-874 Sopot
tel.: +48 58 551 33 93, fax.: +48 58 555 08 48
www.gel.pl

Stadium:			Branża:		
PROJEKT POWYKONAWCZY			ELEKTRYCZNA		
Imię i nazwisko, nr uprawnień			Podpis	Data	Nr umowy: (wypełnia urząd)
Projektant:	ZBIGNIEW SZYMAŃSKI	2083/GO/85		05.2011 r.	Skala: -
Opracowanie i współpraca	MAREK FLORIANOWICZ			05.2011 r.	Nr rys: 5.4-243
Sprawdził:	JACEK ANDRZEJCZAK	MP/GD/2002		05.2011 r.	

Obiekt: BUDYNEK B

Projekt: GDAŃSKI PARK NAUKOWO-TECHNOLOGICZNY ETAP III; BUDYNKI A I B

Nazwa rysunku: Jednostka centralna baterii oświetlenia ewakuacyjnego BC - schemat zasadniczy

GPNT III	GEL	E	B	-	5.4-243	-	PW

mgr inż. Grzegorz Łaskawski
Uprawnienia budowlane do projektowania i kierowania robotami budowlanymi
Zakres: sieci i instalacje elektryczne
nr awid. Wa-568/94

KARMAR S.A.
KIEROWNIK BUDOWY
mgr inż. Marcin Krzemiński
nr upr. bud. DWM/0104/OWOK/07

Dokumentacja powykonawcza